

Uchwała nr
Rady Miejskiej w Pasłęku
z dnia

w sprawie wzniesienia w Pasłęku pomnika upamiętniającego 100-lecie odzyskania przez Polskę Niepodległości

Na podstawie art. 18 ust. 2 pkt 13 ustawy z dnia 8 marca 1990 r. o samorządzie gminnym (tekst jednolity - Dz.U. z 2018 r., poz. 994, zm.: z 2018 r., poz. 1000) Rada Miejska w Pasłęku **uchwała**, co następuje:

§ 1

1. Postanawia się o wzniesieniu pomnika upamiętniającego 100-lecie odzyskania przez Polskę Niepodległości zlokalizowanego na działce nr 229/2 w obrębie geodezyjnym nr 07 miasta Pasłęk przy zbiegu ulic Władysława Jagiełły i Mickiewicza w Pasłęku stanowiącej własność Miasta i Gminy Pasłęk, w miejscu wskazanym w załączniku nr 1 do niniejszej uchwały.

2. Projekt pomnika, o którym mowa w ust. 1, przedstawia załącznik nr 2 do niniejszej uchwały.


§ 2

Wykonanie uchwały powierza się Burmistrzowi Pasłęka.

§ 3

Uchwała wchodzi w życie z dniem podjęcia i podlega podaniu do publicznej wiadomości poprzez wywieszenie na tablicy ogłoszeń w Urzędzie Miejskim w Pasłęku oraz publikację w Biuletynie Informacji Publicznej Urzędu Miejskiego w Pasłęku.

Załącznik nr 1 do uchwały nr _____ Rady Miejskiej w Pasłęku z dnia 29 czerwca 2018 roku w sprawie wzniesienia w Pasłęku pomnika upamiętniającego 100-lecie odzyskania przez Polskę Niepodległości

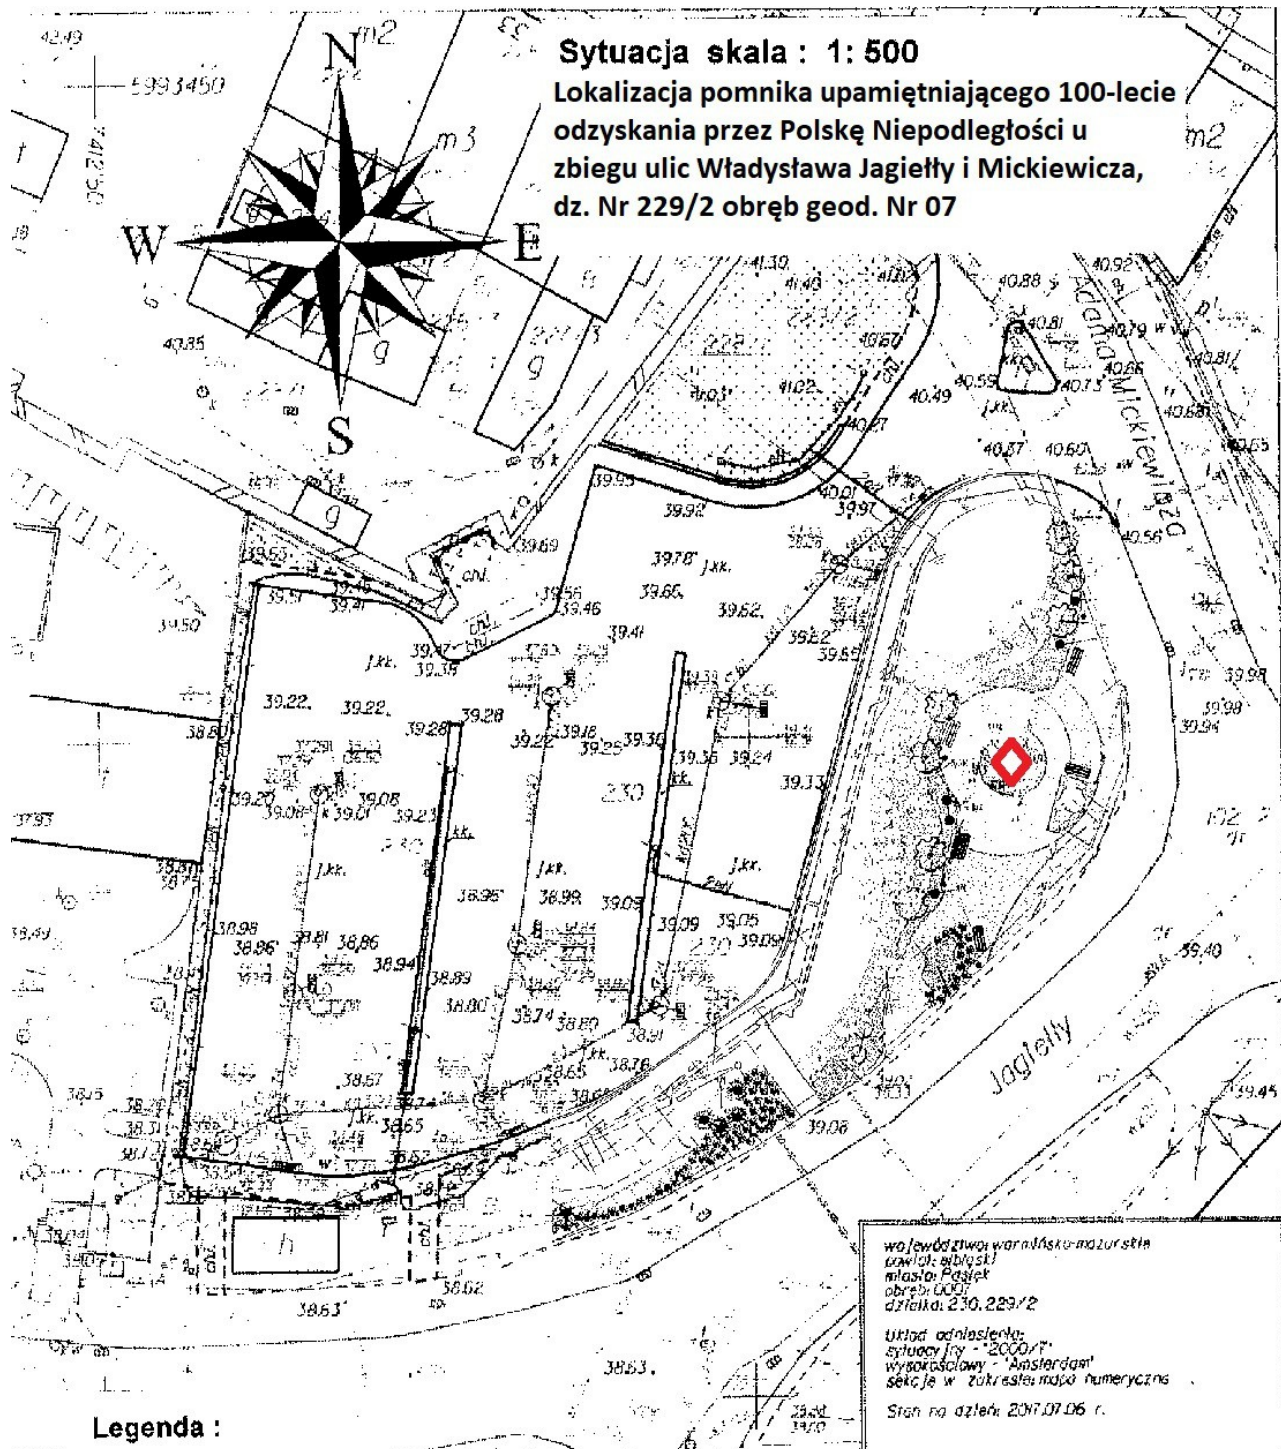

Sytuacja skala : 1: 500
Lokalizacja pomnika upamiętniającego 100-lecie odzyskania przez Polskę Niepodległości u zbiegu ulic Władysława Jagiełły i Mickiewicza, dz. Nr 229/2 obręb geod. Nr 07

Legenda :

 — **Projektowany pomnik upamiętniający 100-lecie odzyskania przez Polskę Niepodległości**

miasto: Pasłęk
obręb: 007
działka: 230.229/2
Układ odniesienia:
wysokość: "Amsterdam"
sekcja w zakresie: mapa numeryczna
Stan na dzień: 2017.07.06 r.

Arkusz 1 (1)

GEODEZYJNA DOKUMENTACJA POWYKONAWCZA
Skala 1:500
Przebudowa parkingu przy ul. Mickiewicza, zrealizowana w ramach zadania pn. „Remont murów obronnych przy ul. Firleja (na odcinku ok. 988m) z parkingiem przy murach obronnych w Pasłęku”, działki nr 230.229/2, obręb 007

Załącznik nr 2 do uchwały nr _____
Rady Miejskiej w Pasłęku z dnia 29 czerwca 2018
roku w sprawie wzniesienia w Pasłęku pomnika
upamiętniającego 100-lecie odzyskania przez Polskę
Niepodległości

**PROJEKT GRAFICZNY POMNIKA UPAMIĘTNIAJĄCEGO 100-LECIE ODZYSKANIA
PRZEZ POLSKĘ NIEPODLEGŁOŚCI**



Uzasadnienie

do uchwały w sprawie wzniesienia w Pasłęku pomnika upamiętniającego
100-lecie odzyskania przez Polskę Niepodległości

Sejm Rzeczypospolitej Polskiej uchwałą z dnia 25 maja 2017 r. ustanowił rok 2018 Rokiem Jubileuszu 100-lecia odzyskania przez Polskę Niepodległości.

Pasłęcki samorząd również aktywnie włączył się w różnorodne przedsięwzięcia z okazji tego dostojnego jubileuszu.

W ramach zwieńczenia działań pasłęckiego samorządu na rzecz uczczenia tego doniosłego jubileuszu proponuję wzniesienie pomnika upamiętniającego 100-lecie odzyskania przez Polskę Niepodległości w miejscu i formie jak w projekcie uchwały.

BURMISTRZ PASŁĘKA
dr Wiesław Śniecikowski