

BGK.6733.1.2019.KL

DECYZJA
o ustaleniu lokalizacji inwestycji celu publicznego

Na podstawie art. 104 ustawy z dnia 14 czerwca 1960r. Kodeks postępowania administracyjnego (t.j. Dz. U. z 2018 r. poz. 2096 ze zm.) oraz art. 50-57 ustawy z dnia 27 marca 2003r. o planowaniu i zagospodarowaniu przestrzennym (t.j. Dz. U. z 2018 r. poz. 1945), po rozpatrzeniu wniosku złożonego przez **Sekretarza Gminy, Plac Św. Wojciecha 5, 14-400 Pasłęk** działającego w imieniu i z upoważnienia **Gminy Pasłęk Gminę Pasłęk, Plac Świętego Wojciecha 5, 14-400 Pasłęk**

USTALAM LOKALIZACJĘ INWESTYCJI CELU PUBLICZNEGO
o znaczeniu gminnym

dla Inwestora:

Gminy Pasłęk, Plac Świętego Wojciecha 5, 14-400 Pasłęk

Przedmiot inwestycji:

Rozbudowa sieci wodociągowej Kol. Łukszty

Lokalizacja inwestycji:

Obręb 0025 Łukszty, Gmina Pasłęk, dz. nr ew. 182, 67, 41, 180, 29/1, 58/7, 29/3, 12, 11, 9/4, 174, 174/1, 186/1, 176, 9/3, 58/6, 58/2

1. Rodzaj inwestycji

- rodzaj i funkcja inwestycji: budowa infrastruktury technicznej
- charakterystyka inwestycji: sieć kanalizacji wodociągowa
- sposób zagospodarowania terenu: zgodnie z parametrami określonymi przez inwestora

Teren na którym planowana jest inwestycja jest położony na obszarach zurbanizowanych. Planowana inwestycja obejmie **rozbudowę sieci wodociągowej Kol. Łukszty**, zgodnie z potrzebami inwestora, na terenach należących do Skarbu Państwa, Powiatu Elbląskiego, Miasta i Gminy Pasłęk i osób prywatnych. Przyjęcie takiego rozwiązania nie naruszy ładu przestrzennego, a po doprowadzeniu do porządku terenu budowy nie będzie naruszała żadnych praw.

2. Warunki i szczegółowe zasady zabudowy i zagospodarowania terenu w zakresie ochrony i kształtowania ładu przestrzennego:

a. Linia zabudowy - nie ustalono.

b. Inwestor określił następujące parametry planowanej inwestycji:

- o Inwestycja dotyczy rozbudowy istniejącego wodociągu celem dostarczenia wody do istniejącej zabudowy mieszkaniowej w Kol. Łukszty. Projektuje się sieć wodociągową Ø 125, Ø90 z rur PE. Na sieci przewiduje się odgałęzienia Ø32, Ø40, Ø50 dla poszczególnych posesji (w razie potrzeby ze studniami wodomierzowymi). Wodociąg przewiduje się w pasie drogowym oraz na terenach prywatnych właścicieli. Włączenie do istniejącego wodociągu Ø90 PE w miejscowości Łukszty. Celem ograniczenia uciążliwości robót zakłada się (w miarę możliwości) w maksymalnym stopniu zastosowanie metody bezwykopowej. Przyjęto parametry zgodnie z wnioskiem z tolerancją do 20%.
- Inwestycja nie będzie prowadzona przez wody powierzchniowe płynące oraz przez wały przeciwpowodziowe

3. Zasady i warunki ochrony środowiska i zdrowia ludzi oraz dziedzictwa kulturowego i zabytków oraz dóbr kultury współczesnej:

a) ustalenia wynikające z potrzeb ochrony środowiska zgodnie z ustawą z dnia 27 kwietnia 2001 r. Prawo ochrony środowiska (Dz. U. z 2018 r. poz. 799 ze zm.);

- b) ustalenia wynikające z ustawy z dnia 3 października 2008 r. o udostępnianiu informacji o środowisku i jego ochronie, udziale społeczeństwa w ochronie środowiska oraz o ocenach oddziaływania na środowisko (t.j. Dz.U. z 2018 r. poz. 2081); planowana inwestycja **nie jest ujęta** w rozporządzeniu Rady Ministrów z dnia 9 listopada 2010 r. w sprawie przedsięwzięć mogących znacząco oddziaływać na środowisko (t.j. Dz. U. z 2016 r. poz. 71);
- c) ustalenia wynikające z przepisów o ochronie zabytków i opiece nad zabytkami - nie dotyczy;
- d) ochrona zadrzewień - zgodnie z ustawą z dnia 16 kwietnia 2004 r. o ochronie przyrody (t.j. Dz. U. z 2018 r. poz. 1614 ze zm.);
- e) przy wykonywaniu planowanej inwestycji należy przestrzegać zapisów ustawy z dnia 20 lipca 2017 r. Prawo wodne (t.j. Dz. U. z 2018 r. poz. 2268 ze zm.);

4. Warunki w zakresie infrastruktury technicznej i komunikacji:

- a) warunki zaopatrzenia w energię elektryczną - nie dotyczy przedmiotowej inwestycji;
- b) warunki zaopatrzenia w wodę - włączenie do istniejącej sieci, na warunkach określonych przez gestora sieci;
- c) ogrzewanie - nie dotyczy przedmiotowej inwestycji;
- d) odprowadzanie ścieków - nie dotyczy przedmiotowej inwestycji;
- e) wody opadowe z powierzchni utwardzonych - nie dotyczy przedmiotowej inwestycji;
- f) zagospodarowanie odpadów - nie dotyczy przedmiotowej inwestycji;
- g) obsługa komunikacyjna - nie dotyczy przedmiotowej inwestycji;
- h) miejsca parkingowe - nie dotyczy przedmiotowej inwestycji;

5. Wymagania dotyczące ochrony interesu osób trzecich:

- a) projektowana inwestycja nie może pozbawiać osób trzecich dostępu do drogi publicznej, możliwości korzystania z wody, kanalizacji, energii elektrycznej i ciepłej oraz ze środków łączności, dostępu do światła dziennego do pomieszczeń przeznaczonych na pobyt ludzi, musi stwarzać warunki ochrony przed uciążliwościami powodowanymi przez hałas, wibracje, zakłócenia elektryczne i promieniowanie, zanieczyszczeniem powietrza, wody i gleby;
- b) projekt zagospodarowania terenu musi być wykonany z poszanowaniem występujących w obszarze oddziaływania obiektu uzasadnionych interesów osób trzecich;
- c) warunki ochrony przed zanieczyszczeniem powietrza, wody i gleby - dokonywanie zmiany naturalnego spływu wód opadowych w celu kierowania go na teren sąsiednich nieruchomości jest zabronione;
- d) ewentualne kolizje z istniejącymi urządzeniami podziemnymi należy uzgodnić z ich zarządcami;
- e) w obiekcie i na terenie z nim związanym nie można prowadzić działalności, która byłaby sprzeczna z funkcją dopuszczoną w niniejszej decyzji;
- f) inne wymagania dotyczące interesów osób trzecich - zgodnie z przepisami ogólnymi.

6. Warunki wynikające z przepisów szczególnych:

- 1) Warunki i wymagania w zakresie ochrony i kształtowania ładu przestrzennego, inne:
 - a) projekt zagospodarowania i projekt budowlany należy wykonać zgodnie z niżej wymienionymi przepisami oraz z przepisami odrębnymi:
 - ustawy z dnia 7 lipca 1994 r. Prawo budowlane (t.j. Dz. U. z 2018 r. poz. 1202 ze zm.), Rozporządzenia Ministra Infrastruktury z dnia 12 kwietnia 2002 r. w sprawie warunków technicznych, jakim powinny odpowiadać budynki i ich usytuowanie (t.j. Dz. U. z 2016 r. poz. 1422 ze zm.);
 - ustawy z dnia 3 lutego 1995 r. o ochronie gruntów rolnych i leśnych (t.j. Dz. U. z 2017 r. poz. 1161): teren nie wymaga uzyskania zgody na zmianę przeznaczenia gruntów rolnych i leśnych na cele nierolnicze i nieleśne, **grunty nie zmieniają przeznaczenia ani sposobu użytkowania**;
 - ustawy z dnia 23 lipca 2003 r. o ochronie zabytków i opiece nad zabytkami (t.j. Dz. U. z 2018 r. poz. 2067): teren inwestycji **nie jest zlokalizowany** na obszarze chronionym;
 - ustawy z dnia 16 kwietnia 2004 r. o ochronie przyrody (t.j. Dz. U. z 2018 r. poz. 1614 ze zm.) - teren inwestycji **nie jest zlokalizowany** na obszarze chronionym;

- 2) ustawy z dnia 27 kwietnia 2001 r. Prawo ochrony środowiska (Dz. U. z 2018 r. poz. 799 ze zm.):
 - a) zobowiązuje się inwestora do przestrzegania wymagań wynikających z ustawy Prawo ochrony środowiska oraz przepisów wykonawczych;
 - b) odpady powstające w fazie budowy należy przekazywać podmiotom prowadzącym gospodarkę odpadami, które uzyskały lub uzyskają stosowne zezwolenie na prowadzenie działalności w zakresie transportu, zbiórki, odzysku lub unieszkodliwiania odpadów zgodnie z ustawą z dnia 14 grudnia 2012 r. o odpadach (t.j. Dz. U. z 2018 r. poz. 992 ze zm.);
- 3) Zobowiązuje się inwestora do przestrzegania wymagań z zakresu melioracji i urządzeń wodnych zgodnie z przepisami ustawy z dnia 20 lipca 2017 r. Prawo wodne (t.j. Dz. U. z 2018 r. poz. 2268 ze zm.),
- 4) Warunki geotechniczne: teren inwestycji **nie jest zlokalizowany** na obszarze zagrożonym osuwaniem się mas ziemnych;
- 5) Warunki w zakresie ochrony obiektów budowlanych na terenach górniczych: przedmiotowy teren **nie jest zlokalizowany** na terenach górniczych w rozumieniu ustawy z dnia 9 czerwca 2011 r. Prawo geologiczne i górnicze (Dz. U. z 2017 r. poz. 2126 ze zm.);
- 6) Ograniczenia w zakresie sposobu przeznaczenia lub korzystania z terenu: przedmiotowy teren **nie jest zlokalizowany** na obszarze ograniczonego użytkowania;
- 7) Według danych udostępnianych przez Państwowy Instytut Geologiczny - Państwowy Instytut Badawczy oraz Krajowy Zarząd Gospodarki Wodnej - Informatyczny System Osłony Kraju (ISOK) - przedmiotowy teren **nie jest zlokalizowany** na terenach określanych jako „obszary zagrożenia powodziowego”;
- 8) Zgodnie z treścią ustawy z dnia 24 kwietnia 2015 r. o zmianie niektórych ustaw w związku ze wzmocnieniem narzędzi ochrony krajobrazu (Dz. U. z 2015 r. poz. 774) - przedmiotowa inwestycja **nie narusza** zapisów Ustawy.

7. Uzgodnienia:

Zgodnie z treścią art. 53 ust. 4 Ustawy z dnia 27 marca 2003 r. o planowaniu i zagospodarowaniu przestrzennym decyzja została wydana po uzgodnieniu z następującymi instytucjami:

- Starosta Elbląski - postanowienie nr OŚROL.673.19.2.2019.PS z dnia 11.03.2019 r.
- Zarząd Dróg Powiatowych w Elblągu z/s w Pasłęku - postanowienie nr DM.411.7.2019.GG z dnia 12.03.2019 r.
- Państwowe Gospodarstwo Wodne Wody Polskie Zarząd Zlewni w Elblągu - postanowienie nr GD.RPP.611.138.2019.PA z dnia 18.03.2019 r.
- uzgodnienia wewnętrzne

7. Granice obszaru objętego niniejszą decyzją:

określone literami ABCD...A, inne ustalenia graficzne określa mapa zarejestrowana przez Starostę Elbląskiego z naniesionymi numerami ewidencyjnymi działek, na których jest zlokalizowana inwestycja, w skali 1:2000, stanowiąca załącznik graficzny nr 1 do niniejszej decyzji.

8. Okres ważności decyzji:

Niniejsza decyzja wygasa zgodnie z art. 65 ust. 1 ustawy o planowaniu i zagospodarowaniu przestrzennym jeżeli:

- inny wnioskodawca uzyskał pozwolenie na budowę,
- dla tego terenu uchwalono plan miejscowy, którego ustalenia są inne niż w wydanej decyzji.

Wygąśnięcie decyzji stwierdza w drodze decyzji organ, który ją wydał.

UZASADNIENIE:

Po rozpatrzeniu wniosku złożonego przez Sekretarza Gminy Pastęk, Plac Świętego Wojciecha 5, 14-400 Pastęk działającego w imieniu i z upoważnienia Gminy Pastęk, Plac Świętego Wojciecha 5, 14-400 Pastęk, dla inwestycji pod nazwą Rozbudowa sieci wodociągowej Kol. Łukszty, o lokalizacji: Obręb 0025 Łukszty, Gmina Pastęk, dz. nr ew. 182, 67, 41, 180, 29/1, 58/7, 29/3, 12, 11, 9/4, 174, 174/1, 186/1, 176, 9/3, 58/6, 58/2, stwierdza się że planowana inwestycja, zgodnie z art. 6 ustawy z dnia 21 sierpnia 1997 r. o gospodarce nieruchomościami (t.j. Dz. U. z 2018 r. poz. 121 ze zm.) jest inwestycją celu publicznego - Art. 6 pkt 3: *"budowa i utrzymywanie publicznych urządzeń służących do zaopatrzenia ludności w wodę, gromadzenia, przesyłania, oczyszczenia i odprowadzania ścieków oraz odzysku i unieszkodliwiania odpadów, w tym ich składowania;*

W toku postępowania strony nie wniosły uwag w sprawie.

Zgodnie z art. 50 ust. 1 ustawy o planowaniu i zagospodarowaniu przestrzennym inwestycja celu publicznego jest lokalizowana na podstawie planu miejscowego, a w przypadku jego braku - w drodze decyzji o lokalizacji inwestycji celu publicznego, gdy przepisy ustawy Prawo budowlane przewidują uzyskanie dla takiej inwestycji pozwolenia na budowę. Po stwierdzeniu, że wniosek złożony przez wnioskodawców zawiera niezbędne określenia, wyszczególnione w art. 52 ust. 2 ustawy o planowaniu i zagospodarowaniu przestrzennym powiadomiono strony o wszczęciu postępowania w przedmiotowej sprawie i przysługujących im uprawnieniach.

Dla inwestycji określono teren zgodnie z wnioskiem wg załącznika graficznego. W sytuacji braku miejscowego planu zagospodarowania przestrzennego, zgodnie z art. 4 ust. 2 i art. 59 ust. 1 ustawy o planowaniu i zagospodarowaniu przestrzennym teren wymaga określenia sposobu zagospodarowania i warunków zabudowy w drodze decyzji o warunkach zabudowy.

Teren nie objęty ustaleniami obowiązującego planu zagospodarowania przestrzennego, nie jest objęty obowiązkiem sporządzenia takiego planu. W planie miejscowym, który utracił moc na podstawie art. 88 ustawy o planowaniu i zagospodarowaniu przestrzennym teren inwestycji nie był przeznaczony na realizację zadań rządowych. Spełnienie wymogów z zakresu ochrony środowiska wynika bezpośrednio z jej przepisów, które stanowią iż inwestycja nie jest zaliczana do przedsięwzięć wymagających przeprowadzenia postępowania w sprawie oceny oddziaływania na środowisko w rozumieniu przepisów o ochronie środowiska.

W części graficznej decyzji będącej jej integralnym elementem zastosowano oznaczenia graficzne dotyczące granic i linii regulacyjnych zgodnie z Polską Normą PN-B-01027 z dnia 11 lipca 2002 r.

Po dokonaniu analizy warunków i szczegółowych zasad zagospodarowania terenu oraz jego zabudowy wynikających z przepisów odrębnych, a w szczególności w zakresie: warunków i wymagań ochrony i kształtowania ładu przestrzennego, ochrony środowiska i zdrowia ludzi oraz dziedzictwa kulturowego i zabytków oraz dóbr kultury współczesnej, obsługi w zakresie infrastruktury technicznej i komunikacji, wymagań dotyczących ochrony interesów osób trzecich, ochrony obiektów budowlanych na terenach górniczych, po spełnieniu wymogu wyznaczenia linii rozgraniczających teren inwestycji oraz po stwierdzeniu iż Inwestor przedłożył wymagane przepisami dokumenty, biorąc pod uwagę ustalenia w/w, orzeczono jak w sentencji.

POUCZENIA:

1. Decyzja ustalająca lokalizację inwestycji celu publicznego zachowuje ważność na czas nieokreślony;
2. Decyzja niniejsza utraci ważność, jeżeli Inny wnioskodawca uzyska pozwolenie na budowę lub dla tego terenu uchwalono plan miejscowy, którego ustalenia są inne niż w wydanej decyzji, a Inwestor nie uzyskał ostatecznej decyzji o pozwoleniu na budowę;

3. Stwierdzenie wygaśnięcia decyzji następuje w trybie art. 162 § 1 pkt. 1 Kodeksu postępowania administracyjnego;
4. Zgodnie z art. 63 ust. 2 ustawy o planowaniu i zagospodarowaniu przestrzennym niniejsza decyzja nie rodzi praw do terenu oraz nie narusza prawa własności i uprawnień osób trzecich oraz nie upoważnia do rozpoczęcia robót budowlanych;
5. Zgodnie z przepisem art. 63 ust. 4 ww. ustawy, wnioskodawcy, który nie uzyskał prawa do terenu, nie przysługuje roszczenie o zwrot nakładów poniesionych w związku z otrzymaną decyzją ustalającą lokalizację inwestycji celu publicznego;
6. Zgodnie z art. 55 ww. ustawy decyzja ustalająca lokalizację inwestycji celu publicznego wiąże organ wydający pozwolenia na budowę;
7. Celem uzyskania pozwolenia na budowę lub dokonania zgłoszenia należy złożyć stosowny wniosek w Starostwie Powiatowym w Elblągu, zgodnie z ustawą z dnia 7 lipca 1994r. Prawo budowlane (t.j. Dz. U. z 2018 r. poz. 1202 ze zm.);
8. Od niniejszej decyzji służy odwołanie do Samorządowego Kolegium Odwoławczego w Elblągu za pośrednictwem Organu wydającego decyzję, w terminie 14 dni od daty otrzymania decyzji (art. 129a § 1 i 2 k.p.a.).

W trakcie biegu terminu do wniesienia odwołania strona może zrzec się prawa do wniesienia odwołania wobec organu administracji publicznej, który wydał decyzję (art. 127a § 1 k.p.a.).

Z dniem doręczenia organowi administracji publicznej oświadczenia o zrzeczeniu się prawa do wniesienia odwołania przez ostatnią ze stron postępowania, decyzja staje się ostateczna i prawomocna (art. 127a § 2 k.p.a.).

Złożenie oświadczenia o zrzeczeniu się prawa do wniesienia odwołania skutkuje brakiem możliwości odwołania się od decyzji do Samorządowego Kolegium Odwoławczego oraz brakiem możliwości zaskarżenia decyzji do Wojewódzkiego Sądu Administracyjnego (art. 107 § 1 pkt 7 k.p.a.).

Nie jest możliwe skuteczne cofnięcie oświadczenia o zrzeczeniu się prawa do wniesienia odwołania.

Odwołanie od decyzji o ustaleniu lokalizacji inwestycji powinno zawierać zarzuty odnoszące się do decyzji określając istotę i zakres żądania będącego przedmiotem odwołania oraz wskazywać dowody uzasadniające to żądanie, zgodnie z treścią art. 53 ust. 6 Ustawy z dnia 27 marca 2003 r. o planowaniu i zagospodarowaniu przestrzennym.



BURMISTRZ PASŁĘKA

dr Wiesław Śniecikowski

Załączniki odpowiednio ponumerowane i opieczetowane stanowią integralną część decyzji:

- załącznik graficzny nr 1 do decyzji
- wyniki analizy urbanistycznej - część tekstowa (załącznik nr 2)

Otrzymują:

1. Gmina Pasłęk, Plac Świętego Wojciecha 5, 14-400 Pasłęk - inwestor
2. Strony postępowania wg rozdzielnika
3. a/a

Do wiadomości:

1. Starostwo Powiatowe w Elblągu Wydział Architektury i Budownictwa, ul. Saperów 14a, 82-300 Elbląg

Kopia z mapy ewidencyjnej

Skala 1:2000

A22 A21

A19 A20

A18

A17

A16

A14

A13

A15

A12

A11

A9

A10

A7

A8

A1

A3

A5

A2

A4

część 1

Załącznik graficzny nr 1
do decyzji nr *BAK.6733.1.2019.M*
o ustaleniu lokalizacji
inwestycji celu publicznego
z dnia *04.04.2019r.*

OBJAŚNIENIA:

Linie rozgraniczające teren inwestycji

Legenda

- proj. wodociąg
- nr działki

BURMISTRZ PASŁĘKA

dr Wiesław Świątek
Wykonat: Jadwiga Olejnik

Z up. STAROSTY


podpis

Elbląg dn. 24-01-2019 r.

ZALĄCZNIK NR 1

Kopia z mapy ewidencyjnej

Skala 1:2000

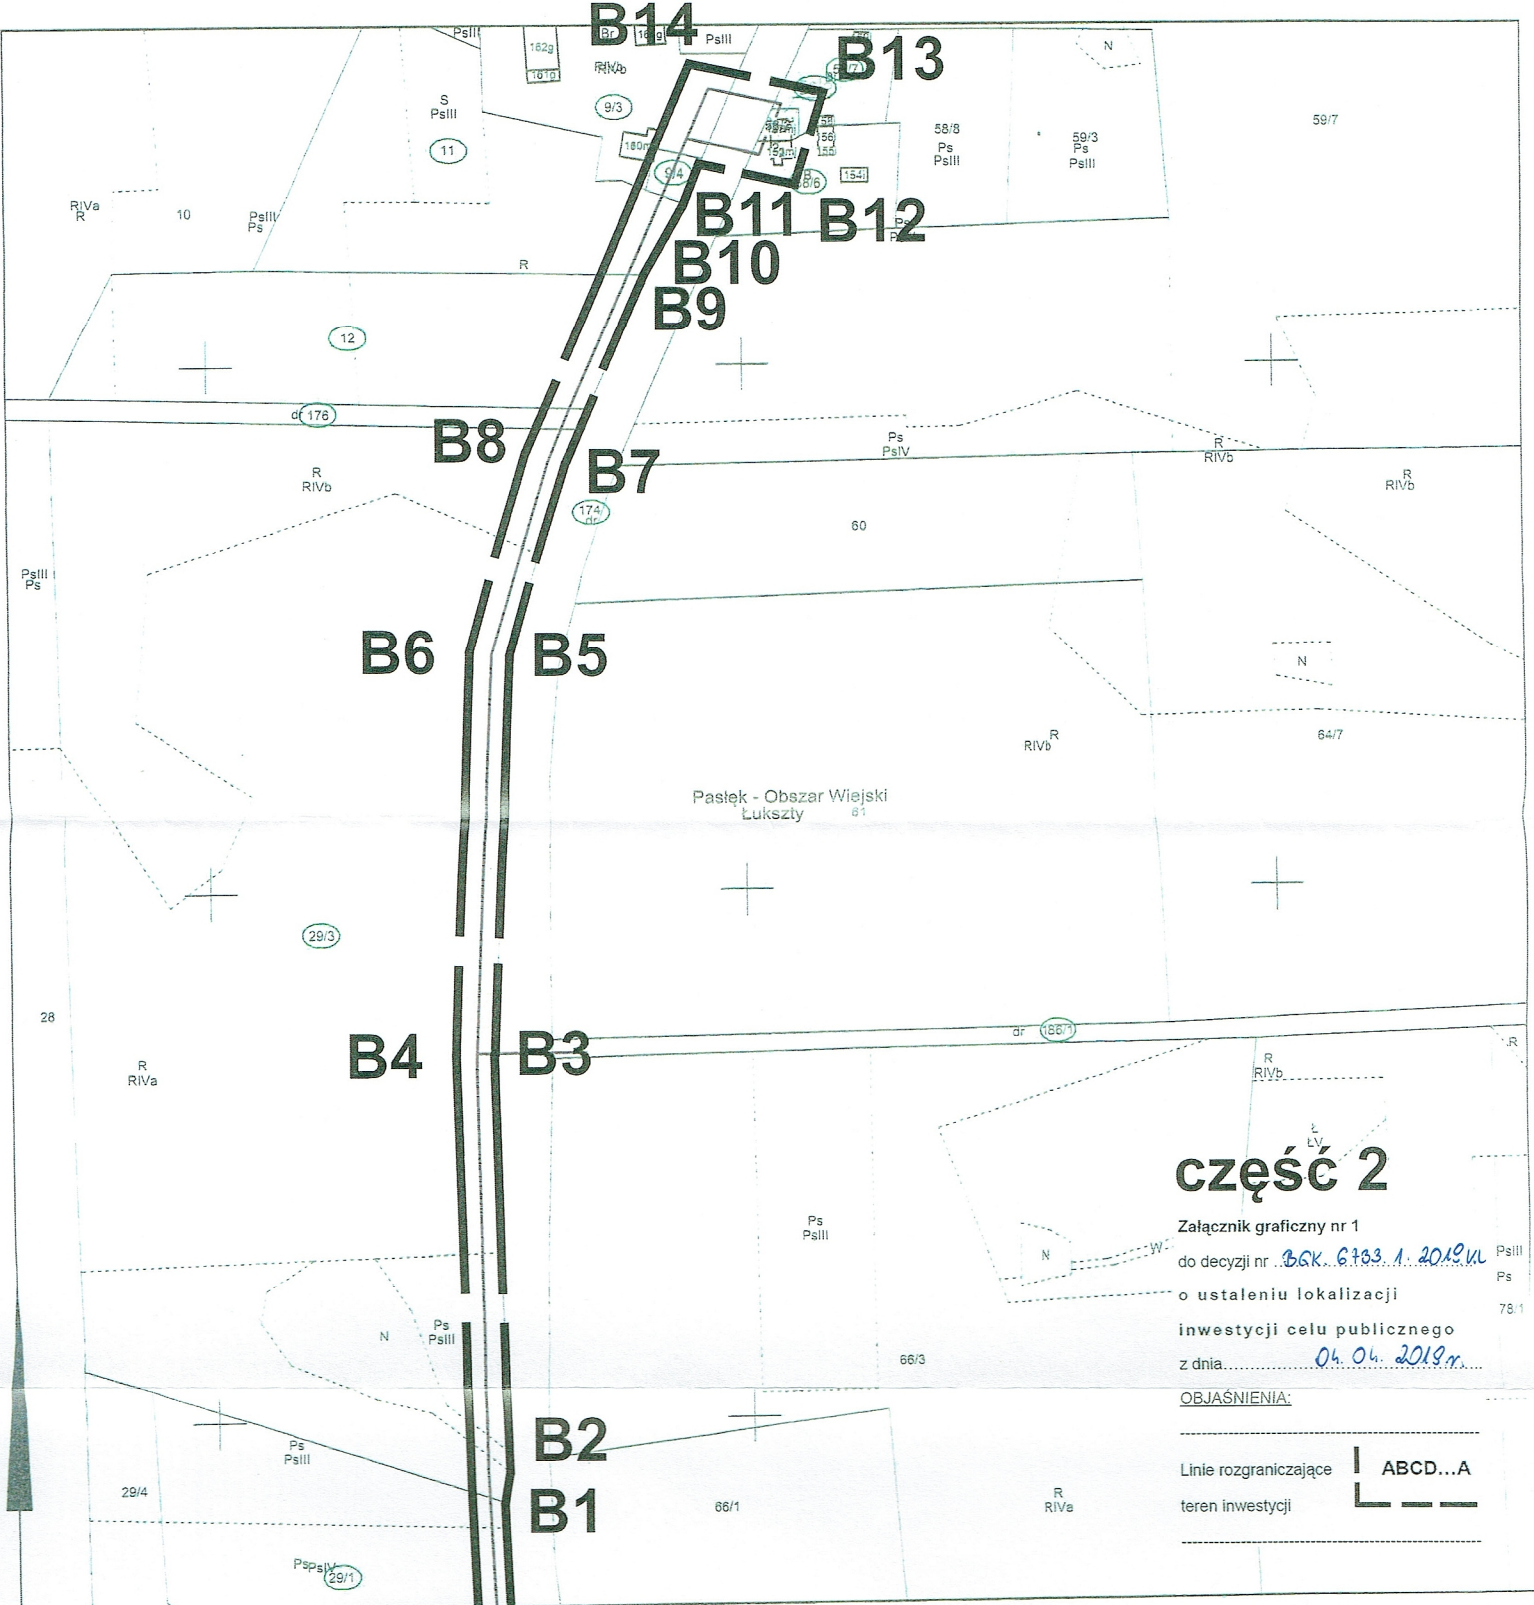

część 2

Załącznik graficzny nr 1
o ustaleniu lokalizacji
inwestycji celu publicznego
z dnia *04.04.2019r.*

OBJAŚNIENIA:

Linie rozgraniczające teren inwestycji **ABCD...A**

Legenda

- proj. wodociąg
- nr działki

ŁĄCZY ZAŁĄCZNIK NR 1

Burmistrz Pasłęka

Wykonał *Jadwiga Olejnik*
dr Wiesław Śniecikowski

Olejnik
poćpis

Elbląg dn. 24-01-2019 r.

ZAŁĄCZNIK NR2

Pasłek, dnia 04.04.2019 r.

Załącznik nr 2 do decyzji nr BGK.6733.1.2019.KL

WYNIK ANALIZY URBANISTYCZNEJ

Warunki i zasady zagospodarowania terenu oraz jego zabudowy, wynikające z przepisów odrębnych.

Stan faktyczny i prawny terenu, na którym przewiduje się realizację inwestycji.

Inwestor:

Gmina Pasłek, Plac Świętego Wojciecha 5, 14-400 Pasłek

Przedmiot inwestycji:

Rozbudowa sieci wodociągowej Kol. Łukszty

Lokalizacja inwestycji:

Obręb 0025 Łukszty, Gmina Pasłek, dz. nr ew. 182, 67, 41, 180, 29/1, 58/7, 29/3, 12, 11, 9/4, 174, 174/1, 186/1, 176, 9/3, 58/6, 58/2

Stwierdza się że planowana inwestycja, zgodnie z art. 6 Ustawy z dnia 21 sierpnia 1997r. o gospodarce nieruchomościami (t.j. Dz. U. z 2018 r. poz. 121 ze zm.) jest inwestycją celu publicznego - Art. 6 pkt 3: *"budowa i utrzymywanie publicznych urządzeń służących do zaopatrzenia ludności w wodę, gromadzenia, przesyłania, oczyszczania i odprowadzania ścieków oraz odzysku i unieszkodliwiania odpadów, w tym ich składowania;*

Projektowana inwestycja spełnia łącznie warunki określone w art. 50-56 Ustawy z dnia 27 marca 2003 r. o planowaniu i zagospodarowaniu przestrzennym (t.j. Dz. U. z 2018 r. poz. 1945).

Teren na którym planowana jest inwestycja jest położony na obszarach niezurbanizowanych. Planowana inwestycja obejmie rozbudowę sieci wodociągowej Kol. Łukszty, zgodnie z potrzebami inwestora, na terenach należących do Skarbu Państwa, Powiatu Elbląskiego, Miasta i Gminy Pasłek i osób prywatnych. Przyjęcie takiego rozwiązania nie naruszy ładu przestrzennego, a po doprowadzeniu do porządku terenu budowy nie będzie naruszała żadnych praw.

Nie wyznaczono linii zabudowy.

Inwestor określił następujące parametry planowanej inwestycji:

- Inwestycja dotyczy rozbudowy istniejącego wodociągu celem dostarczenia wody do istniejącej zabudowy mieszkaniowej w Kol. Łukszty. Projektuje się sieć wodociągową Ø 125, Ø90 z rur PE. Na sieci przewiduje się odgałęzienia Ø32, Ø40, Ø50 dla poszczególnych posesji (w razie potrzeby ze studniami wodomierzowymi). Wodociąg przewiduje się w pasie drogowym oraz na terenach prywatnych właścicieli. Włączenie do istniejącego wodociągu Ø90 PE w miejscowości Łukszty. Celem ograniczenia uciążliwości robót zakłada się (w miarę możliwości) w maksymalnym stopniu zastosowanie metody bezwykopowej. Przyjęto parametry zgodnie z wnioskiem z tolerancją do 20%.
- Inwestycja nie będzie prowadzona przez wody powierzchniowe płynące oraz przez wały przeciwpowodziowe

Stan faktyczny i prawny terenu, na którym przewiduje się realizację inwestycji nie wskazuje na żadne przeciwwskazania mogące stanowić przeszkodę lub utrudnienie w realizacji inwestycji.

Wnioski z przeprowadzonych analiz wskazują na możliwości wydania decyzji o lokalizacji inwestycji celu publicznego dla przedmiotowej inwestycji.

BURMISTRZ PASŁĘKA

dr Wiesław Śniecikowski

WARUNKI PRZYŁĄCZENIA DLA BUDOWY SIECI WODOCIĄGOWEJ

Pasłęk, data 30.01.2019 r.

L.dz.D/ Dte/ 27/1/2019

USŁUGI PROJEKTOWE
mgr inż. Danuta Doktor - Rochna
ul. Hetmańska 7/71, 82-300 Elbląg

WARUNKI PRZYŁĄCZENIA 006/01/2019/wp do sieci wodociągowej nowoprojektowanego zadania inwestycyjnego: "Rozbudowa sieci wodociągowej Kol. Łukszty dz. nr 182 gm. Pasłęk"

Na podstawie Uchwały nr XI/55/05 Rady Miejskiej w Pasłęku z dnia 16 grudnia 2005 r. - Regulaminu dostarczania wody i odprowadzania ścieków oraz złożonym wnioskiem z dnia 27.01.2019 r. Przedsiębiorstwo Usług Wodno - Kanalizacyjnych - jednostka operatorska - Sp. z o.o. w Pasłęku informuje, że włączenie do sieci wodociągowej dla projektowanego zadania inwestycyjnego: "Rozbudowa sieci wodociągowej dla podłączenia dz. nr 182 Kol. Łukszty gm. Pasłęk" należy projektować według następujących zasad:

I. TECHNICZNE WARUNKI PRZYŁĄCZENIA:

1. Miejsce włączenia wody - istniejąca sieć wodociągowa PE DN 90 w msc. Łukszty gm. Pasłęk - W1 załącznik graficzny .
2. Parametry istniejącej sieci wodociągowej w miejscu włączenia przedstawiają się następująco:

$P_s = 0,132 \text{ MPa}$, gdzie P_s - ciśnienie statyczne
 $Q = 7,91 \text{ dm}^3/\text{s}$, gdzie Q - wydatek
 $P_d = 0,123 \text{ MPa}$, gdzie P_d - ciśnienie dynamiczne

Na zamkniętym hydrancie p.poż $P_d = 0,336 \text{ MPa}$


II. INFORMACJE FORMALNO-PRAWNE:

1. Budowa sieci wymaga sporządzenia, planu sytuacyjnego na kopii aktualnej mapy zasadniczej lub mapy jednostkowej przyjętej do państwowego zasobu geodezyjnego i kartograficznego, którego jeden egzemplarz w formie papierowej i elektronicznej (plik dwg) należy przedłożyć do PUW-K w celu uzgodnienia;
2. Przejścia w/w siecią przez działki nie będące własnością osoby ubiegającej się o podłączenie wymagają pisemnej zgody właściciela tych gruntów;
3. Włączenie do sieci wodociągowej nastąpi po odbiorze końcowym stwierdzającym sprawność techniczną wybudowanej sieci;
4. W przypadku, gdy po wydaniu niniejszych warunków zaistnieje ryzyko kolizji między sytuowanymi na tym samym terenie sieciami uzbrojenia terenu, dla których nie można przeprowadzić uzgodnień branżowych, PUW-K informuje, że należy złożyć do Starosty Elbląskiego wnioski o objęcie naradą koordynacyjną sytuowania projektowanych przyłączy. O sposobie, terminie i miejscu przeprowadzenia narady koordynacyjnej wnioskodawca zostanie zawiadomiony przez Starostę.
5. Niniejsze warunki tracą ważność w przypadku zmiany sposobu uzbrojenia omawianego terenu (przebudowa, wyłączenie z eksploatacji sieci wodociągowych i kanalizacyjnych oraz dróg i ciągów pieszko - jezdnych).

Załączniki:
I. Załącznik graficzny.

Kierownik działu eksploatacji
sieci i urządzeń wod. - kan.

Krzysztof Labuński

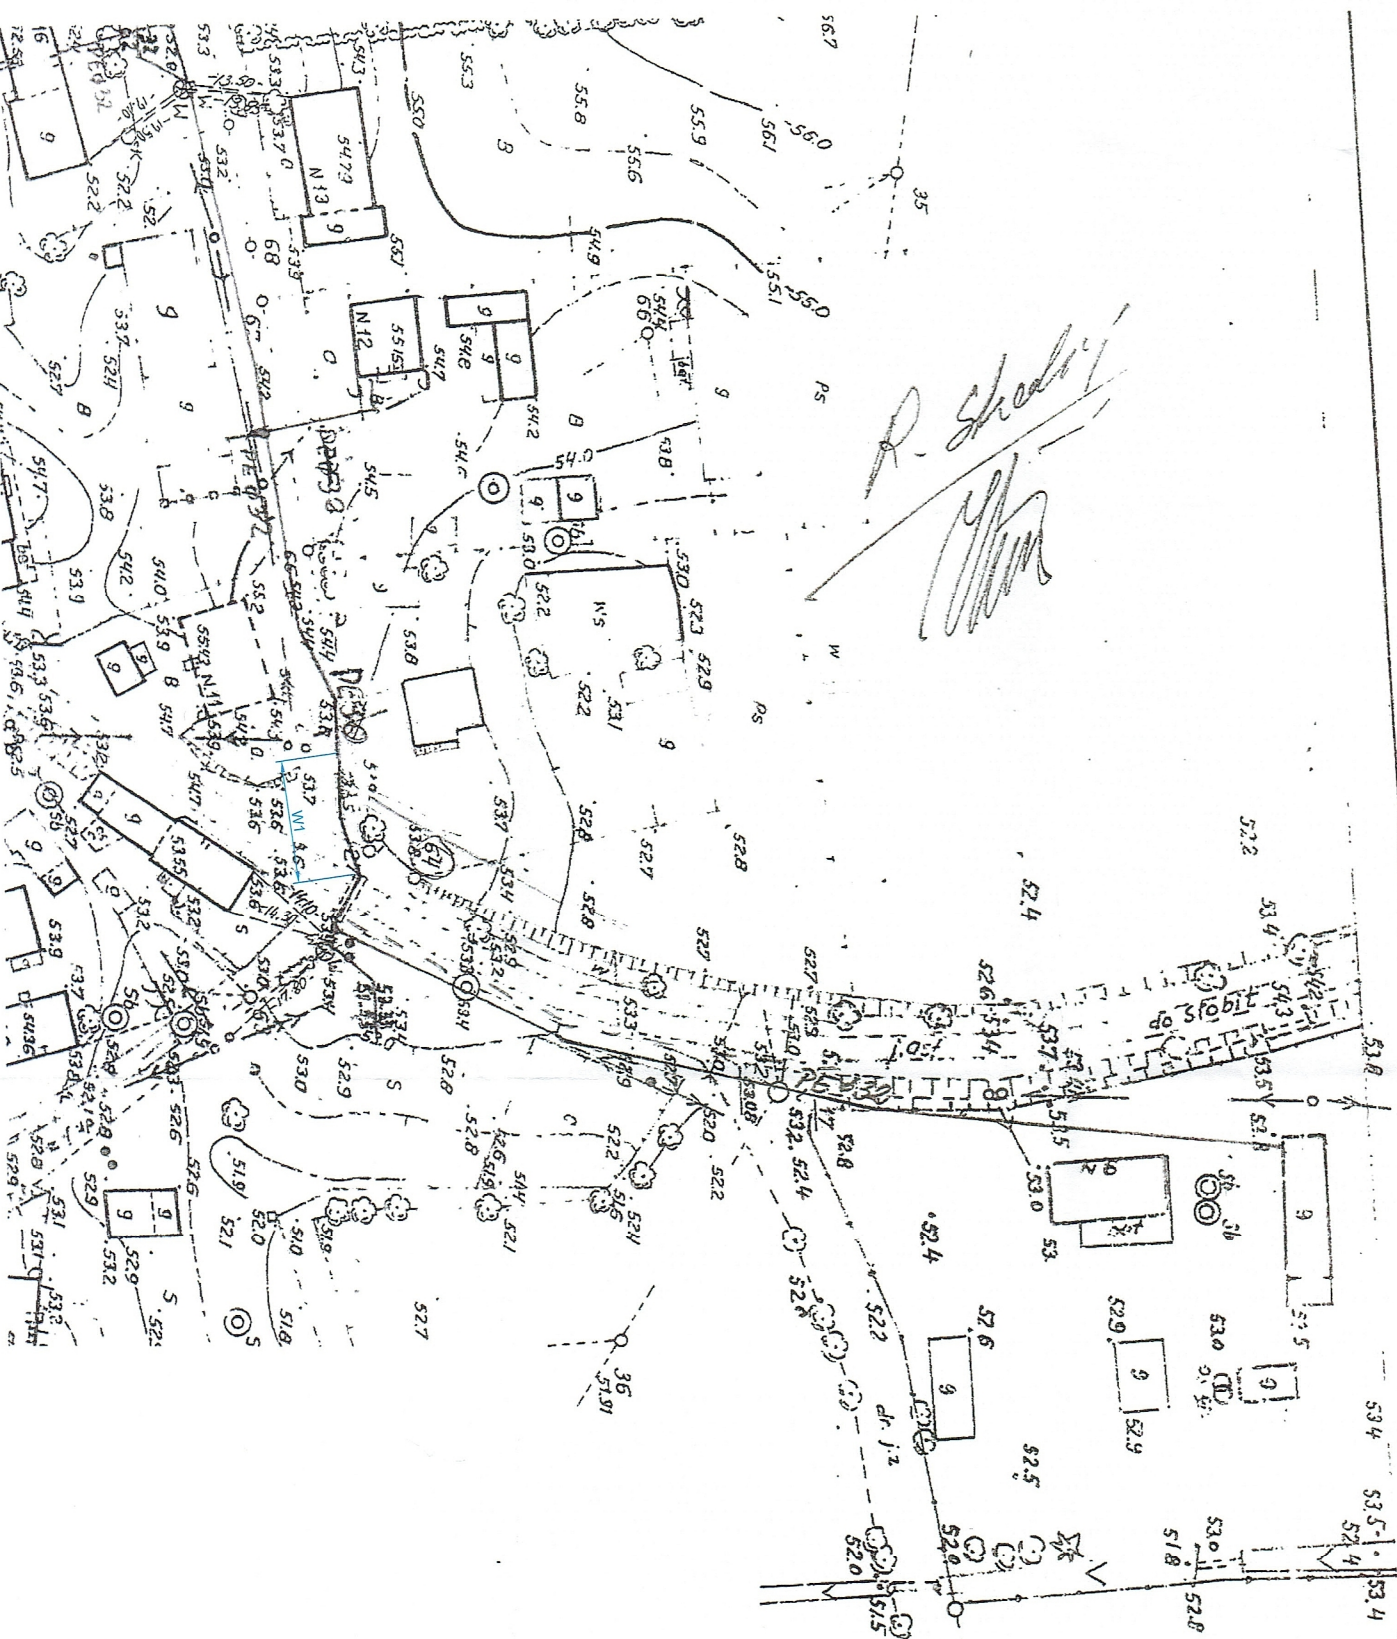

dr. do pol

**PRZEDSIĘBIORSTWO
USŁUG WODNO-KANALIZACYJNYCH
W PASLEKU** - jednostka operatorska
Spółka z ograniczoną odpowiedzialnością
(P.U.S.K.) w Pasleku - (jednostka operatorska - sp. z o.o.)
14-400 PASLEK ul. Wojska Polskiego 35c
tel./fax: 055 249 40 02; 055 049 40 03
REGON 170961101 NIP 578-27-48-620

Kierownik techniczny eksploatacji
sieci i urządzeń wod.-k.k.
Krzysztof Lebuski

PRZEDSIĘBIORSTWO USŁUG
WODNO - KANALIZACYJNYCH W PASLEKU
- jednostka operatorska Sp. z o.o.
ul. Wojska Polskiego 35c 14-400 Pasleko



WYKONAL:	mgr inż. Piotr Siedzi	PODPISEK:	<i>[Signature]</i>
SPRAWDZIŁ:	Krzysztof Lebuski	PODPISEK:	<i>[Signature]</i>
NAZWA I ADRES OBIEKTU:	Miejsce włączenia do sieci wodociągowej - zalicznik do warunków przyłączeniowych nr 00001/2019/WP dz. nr 182 Kół. Łukaszki, gmina Pasleko		
DATA:	30.01.2019 r.	NR PRS:	

DECYZJA

w sprawie uzgodnienia lokalizacji w pasie drogowym urządzeń niezwiązanych z potrzebami zarządzania drogami lub potrzebami ruchu drogowego

Na podstawie art. 39 ust. 3 i 3a, w związku z art. 19 ust. 2 pkt 4) ustawy z dnia 21 marca 1985r. *o drogach publicznych* (t.j. Dz.U. z 2018r. poz. 2068 z późn. zm.) oraz art. 104 ustawy z dnia 14 czerwca 1960 r. *Kodeks postępowania administracyjnego* (t.j. Dz.U. z 2018r. poz. 2096 z późn. zm.) po rozpatrzeniu wniosku Pani Danuty Doktor-Rochna prowadzącej działalność gospodarczą pod firmą USŁUGI PROJEKTOWE mgr inż. Danuta Doktor-Rochna z siedzibą 82-300 Elbląg ul. Hetmańska 7/71 – Burmistrz Pasłęka niniejszym:

zezwała na

zlokalizowanie w pasie drogowym drogi gminnej nr 108078N w msc. Łukszty (działka ewidencyjna nr 182, obręb nr 0025 Łukszty, gmina Pasłek) urządzeń infrastruktury technicznej niezwiązanej z potrzebami zarządzania drogami lub potrzebami ruchu drogowego w postaci sieci wodociągowej $\varnothing 125PE$, przy zachowaniu następujących warunków:

1. Usytuowanie projektowanych urządzeń infrastruktury technicznej w pasie drogowym ww. drogi gminnej nr 108078N (dz. nr 182) w obszarze zaznaczonym na załączniku graficznym stanowiącym załącznik nr 1 do niniejszej decyzji.
2. Wskazane w pkt. 1. urządzenia infrastruktury technicznej należy zaprojektować i wykonać w taki sposób, aby urządzenia te nie ograniczały możliwości utrzymania, przebudowy lub remontu drogi.
3. Kolidyze projektowanych urządzeń z istniejącymi sieciami i urządzeniami uzgodnić z ich właścicielami lub eksploatatorami.
4. Umieszczenie sieci wodociągowej $\varnothing 125PE$ w pasie drogowym ww. drogi gminnej nr 108078N (dz. nr 182) możliwe jest metodą przewiertu sterowanego, przecisku lub metodą wykopu otwartego pod bezwzględny warunek uporządkowania terenu i doprowadzenie nawierzchni do stanu poprzedniego (m.in. zasypanie wykopu, wyrównanie nawierzchni), zgodnie z wymogami obowiązujących norm branżowych.

Uzasadnienie

W dniu 07.03.2019r. do Burmistrza Pasłęka złożony został wniosek o wydanie zezwolenia na umieszczenie w pasie drogowym dz. nr 182, 180, 186/1 obr. Łukszty urządzeń infrastruktury technicznej niezwiązanej z potrzebami zarządzania drogami lub potrzebami ruchu drogowego w postaci sieci wodociągowej $\varnothing 125PE$. Wskazane we wniosku działki drogowe nr 180 i 186/1 są drogami nieposiadającymi statusu dróg publicznych. W związku z tym nie mają zastosowania wobec nich przepisy ustawy z dnia 21 marca 1985r. *o drogach publicznych* (t.j. Dz.U. z 2018r. poz. 2068 z późn. zm.). Natomiast działka nr 182 znajduje się w pasie drogi gminnej nr 108078N w msc. Łukszty.

Burmistrz Pasłęka, jako zarządca ww. drogi gminnej nr 108078N w msc. Łukszty działając w oparciu o przepisy ww. ustawy z dnia 21 marca 1985r. *o drogach publicznych* (t.j. Dz.U. z 2018r. poz. 2068 z późn. zm.), w związku z brakiem możliwości innego usytuowania projektowanych urządzeń, zezwolił na zlokalizowanie ich w pasie drogowym przedmiotowej drogi gminnej, przy zachowaniu warunków określonych w sentencji decyzji. W stosunku do wskazanych we wniosku działek nr 180 i 186/1, które nie są

zlokalizowane w ciągach dróg publicznych, Burmistrz Pasłęka wyda odrębne zezwolenie.

Warunki zezwolenia ustalono zgodnie z potrzebami zarządcy drogi, umożliwiającymi wykonywanie bez zakłóceń obowiązków zarządu drogi.

W świetle powyższego orzec należało jak w sentencji.



BURMISTRZ PASŁĘKA

dr Wiesław Śniecikowski

Pouczenie:

1. Zezwolenie niniejsze jest ważne przez okres dwóch lat i stanowi jedynie uzgodnienie do projektu.
2. Przed rozpoczęciem robót budowlanych określonych we wniosku inwestor zobowiązany jest do:
 - a) uzyskania pozwolenia na budowę lub zgłoszenia wykonania robót budowlanych, jeśli wymagają tego przepisy,
 - b) uzyskania zezwolenia zarządcy drogi na zajęcie pasa drogowego, w celu prowadzenia robót w pasie drogowym oraz decyzji na umieszczenie w pasie drogowym obiektu/urządzenia.
3. Od niniejszej decyzji służy odwołanie do Samorządowego Kolegium Odwoławczego w Elblągu za pośrednictwem Organu wydającego decyzję, w terminie 14 dni od daty otrzymania decyzji (art. 129 § 1 i 2 k.p.a.).
4. W trakcie biegu terminu do wniesienia odwołania strona może zrzec się prawa do wniesienia odwołania wobec organu administracji publicznej, który wydał decyzję (art. 127a § 1 k.p.a.).
5. Z dniem doręczenia organowi administracji publicznej oświadczenia o zrzeczeniu się prawa do wniesienia odwołania przez ostatnią ze stron postępowania, decyzja staje się ostateczna i prawomocna (art. 127a § 2 k.p.a.).
6. Złożenie oświadczenia o zrzeczeniu się prawa do wniesienia odwołania skutkuje brakiem możliwości odwołania się od decyzji do Samorządowego Kolegium Odwoławczego oraz brakiem możliwości zaskarżenia decyzji do Wojewódzkiego Sądu Administracyjnego (art. 107 § 1 pkt 7 k.p.a.).
7. Nie jest możliwe skuteczne cofnięcie oświadczenia o zrzeczeniu się prawa do wniesienia odwołania.

Załączniki:

1. Załącznik graficzny nr 1

Na podstawie art. 4 ustawy z dnia 16 listopada 2006 r. o opłacie skarbowej (t.j.: Dz.U. 2018r., poz. 1044) nie pobrano opłaty skarbowej (Załącznik do ustawy, cz. III, pkt 44, ppkt 9)). Paweł Klimczak – inspektor Ref. BGK UM w Pasłęku.

Otrzymują:


1. USŁUGI PROJEKTOWE mgr inż. Danuta Doktor-Rochna, ul. Hetmańska 7/71, 82-300 Elbląg
2. aa.

 tel. (055) 248 20 01 do 03 fax (055) 248 31 80

Załącznik nr 1 do decyzji znak:
 BGK.7236.24.2019.KP-4
 z dnia 22.03.2019r.



UKŁAD ARKUSZY

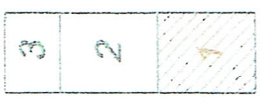

Projektowany wodociąg


7417800.00

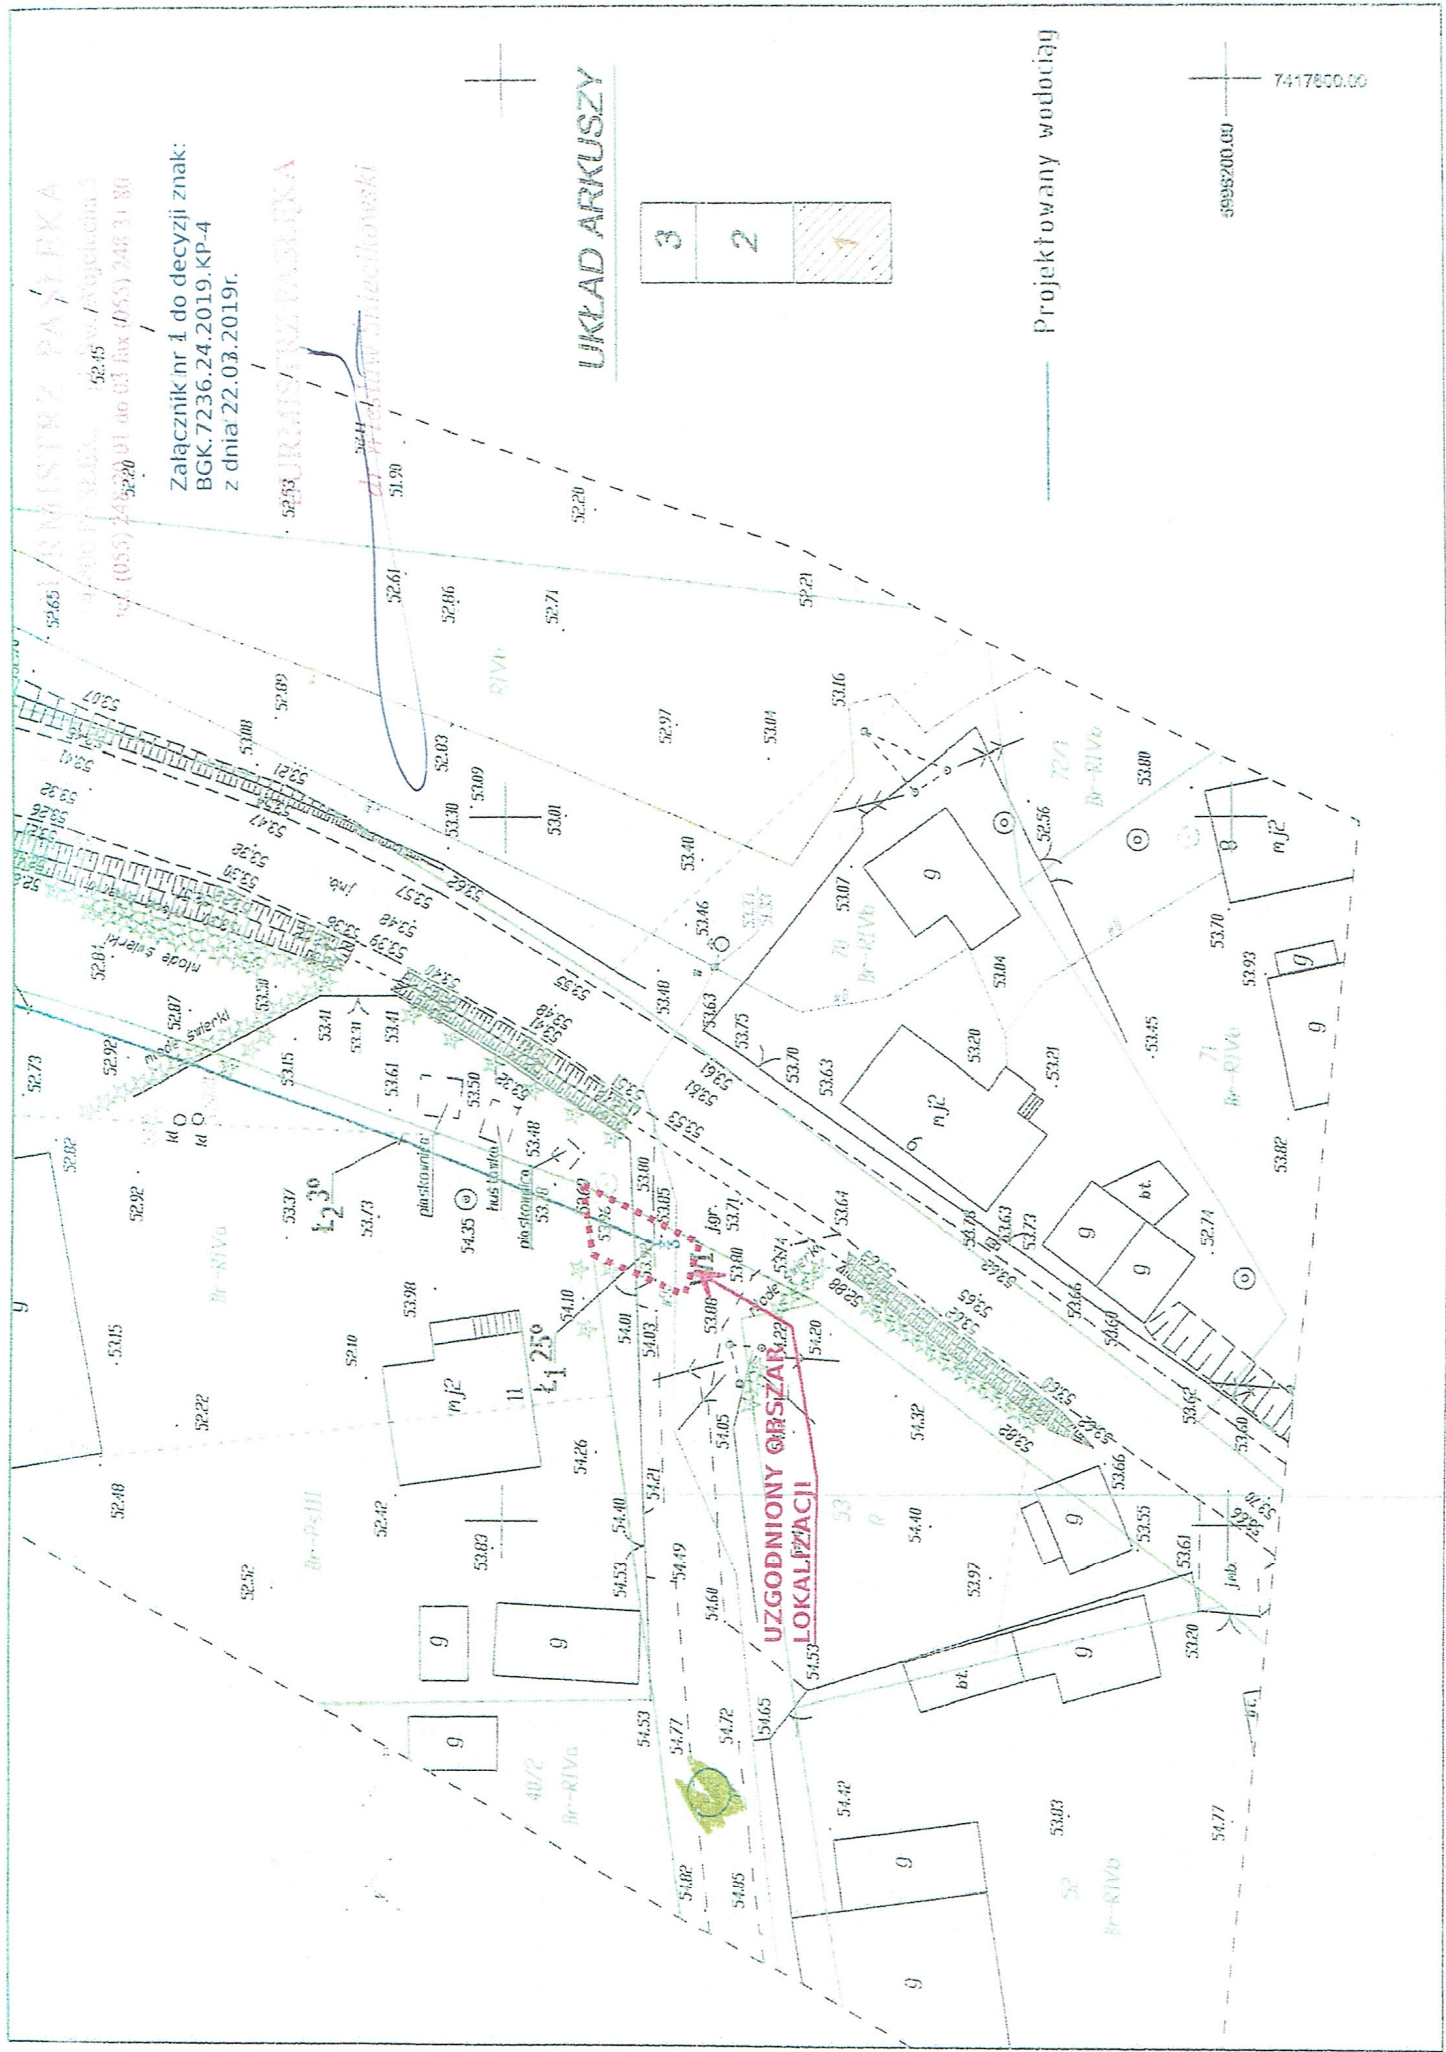

Pasłek, dnia 26.03.2019r.

DM.403.1.13.2019.KW

B. G. /

DECYZJA Nr 39 Uzp/19

Na podstawie art. 39 ust. 1a, ust. 3, ust. 3a ustawy z dnia 21 marca 1985r. o drogach publicznych (Dz. U. z 2018r. poz. 2068 tj.), uchwały nr III/25/2018 Rady Powiatu w Elblągu z dnia 28 grudnia 2018 roku w sprawie zmian w Statucie Powiatu Elbląskiego (Dz. Urz. Woj. Warmińsko-Mazurskiego z dnia 14 stycznia 2019r. poz. 370), uchwały Zarządu Powiatu w Elblągu nr 10/2018 z dnia 27 listopada 2018r. w sprawie upoważnienia Dyrektora Zarządu Dróg Powiatowych w Elblągu z/s w Pasłęku do załatwiania spraw wynikających z zadań zarządcy dróg powiatowych oraz art. 104 Kpa po rozpatrzeniu wniosku złożonego przez Burmistrza Pasłęka Plac św. Wojciecha 5, 14-400 Pasłek, dotyczącego wydania zezwolenia na lokalizację w pasie drogowym sieci wodociągowej

zezwała się

1. **Gminie Pasłek** na zlokalizowanie w pasie drogowym drogi powiatowej nr 1154N Robity – Łukszty - Słobity urządzeń infrastruktury technicznej niezwiązanych z potrzebami zarządzania drogami lub potrzebami ruchu drogowego tj. **sieci wodociągowej fi 125**, w działkach drogowych:
 - nr 174/1 obręb Łukszty, w zakresie przejścia poprzecznego pod korpusem drogi z działki nr 68/3 obręb Łukszty, gm. Pasłek (W1) w kierunku prawego pobocza drogi (W6),
 - nr 174 obręb Łukszty, w zakresie przejść poprzecznych pod korpusem drogi: z działki nr 29/3 obręb Łukszty (W2) na działkę drogową nr 186/1 obręb Łukszty (W7) oraz z działki nr 9/3 obręb Łukszty (W3) na działkę nr 58/6 obręb Łukszty, gm. Pasłek (Ł15), zgodnie z zatwierdzoną lokalizacją na mapie w skali 1:500, stanowiącej załącznik do wniosku.
2. Zezwolenie wydaje się na okres 2 lat tj. od 27.03.2019r. do 26.03.2021r.
3. Ustala się następujące warunki zezwolenia:
 - 1) przejścia poprzeczne sieci wodociągowej pod korpusem drogi wykonać **metodą przewiertu sterowanego**, bez naruszania jezdni drogi, głębokość posadowienia sieci zgodnie z załączonymi profilami podłużnymi, zezwala się na wykonanie komór pod przewiert,
 - 2) wykonywane prace związane z budową sieci wodociągowej nie mogą zmniejszyć stateczności i nośności podłoża, naruszyć urządzeń odwadniających i innych podziemnych urządzeń drogi,
 - 3) po zakończeniu robót pas drogowy doprowadzić do stanu pierwotnego,
 - 4) inwestycję należy wykonać zgodnie z wymogami określonymi w rozporządzeniu Ministra Transportu i Gospodarki Morskiej z dnia 2 marca 1999r. w sprawie warunków technicznych jakim powinny odpowiadać drogi publiczne i ich usytuowanie (Dz. U. Nr 43, poz. 430),
 - 5) w przypadku kolizji projektowanej sieci wodociągowej z elementami pasa drogowego, podczas przebudowy pasa drogowego, inwestor na własny koszt dokona przełożenia lub zabezpieczenia uzgadnianego przyłączy.
 - 6) należy zachować wszelkie parametry zawarte w projekcie,
 - 7) za umieszczenie *sieci wodociągowej* w pasie drogowym drogi powiatowej nr 1154N zostaną naliczone opłaty zgodnie z uchwałą nr XXII/33/2017 Rady Powiatu w Elblągu z dnia 27 kwietnia 2017r. dotyczącej zmiany uchwały nr V/4/2015 Rady Powiatu w Elblągu z dnia 20 lutego 2015r. w sprawie ustalenia wysokości stawek opłat za zajęcie pasa drogowego (Dz. Urz. Woj. War.-Mazurskiego z dnia 24 maja 2017r. poz. 2450) dróg powiatowych, których zarządcą jest Zarząd Powiatu w Elblągu.

UZASADNIENIE

Zgodnie z art. 39 ust. 1 pkt 1 ustawy o drogach publicznych zabrania się lokalizacji obiektów budowlanych, umieszczania urządzeń, przedmiotów i materiałów niezwiązanych z potrzebami zarządzania drogami lub potrzebami ruchu drogowego. Od wyżej wymienionej zasady ustawodawca przewidział wyjątki. Stosownie do art. 39 ust. 1a ustawy o drogach publicznych przepisu ust. 1 pkt 1 nie stosuje się do umieszczania, konserwacji, przebudowy i naprawy infrastruktury telekomunikacyjnej w rozumieniu ustawy z dnia 16 lipca 2004 r. — Prawo telekomunikacyjne (Dz. U. z 2018r. poz. 1954, 2245, 2354 tj.) oraz urządzeń służących do doprowadzania lub odprowadzania płynów, pary, gazu, energii elektrycznej oraz urządzeń związanych z ich eksploatacją, a także do innych czynności związanych z eksploatacją tej infrastruktury i urządzeń, jeżeli warunki techniczne i wymogi bezpieczeństwa na to pozwalają.

PROJEKT ZAGOSPODAROWANIA TERENU
ROZBUDOWA SIECI WODOCIĄGOWEJ
KOLONIA ŁUKSZTY GM. PASTĘK

SKALA 1:500


Decyzja nr 39 Upr/19
Zarząd Drog Powiatowych w Pastęku
ul. Dworcowa 6, 14-400 Pastęk
Uzgodnienie *09.03.2019* dn. *26.05.2019*
Dot. *rozbudowa i modernizacji wodociągu w kolonii Łukszty gm. Pastęk*
dot. instalacji sieci wodociągowej
dot. instalacji sieci wodociągowej
Trasę uzgodnienia w zatwierdzonym piśmie

Legenda

Projektowany wodociąg
Ø125 PE100 RC PN10

POŚWIADCZA SIĘ ZA ZGODNOŚĆ Z ORYGINAŁEM
MAPY DO CEŁÓW PROJEKTOWYCH GN. 664.01.93.2019
OPRACOWANEJ W DNIU 11.02.2019r.

podpis projektanta

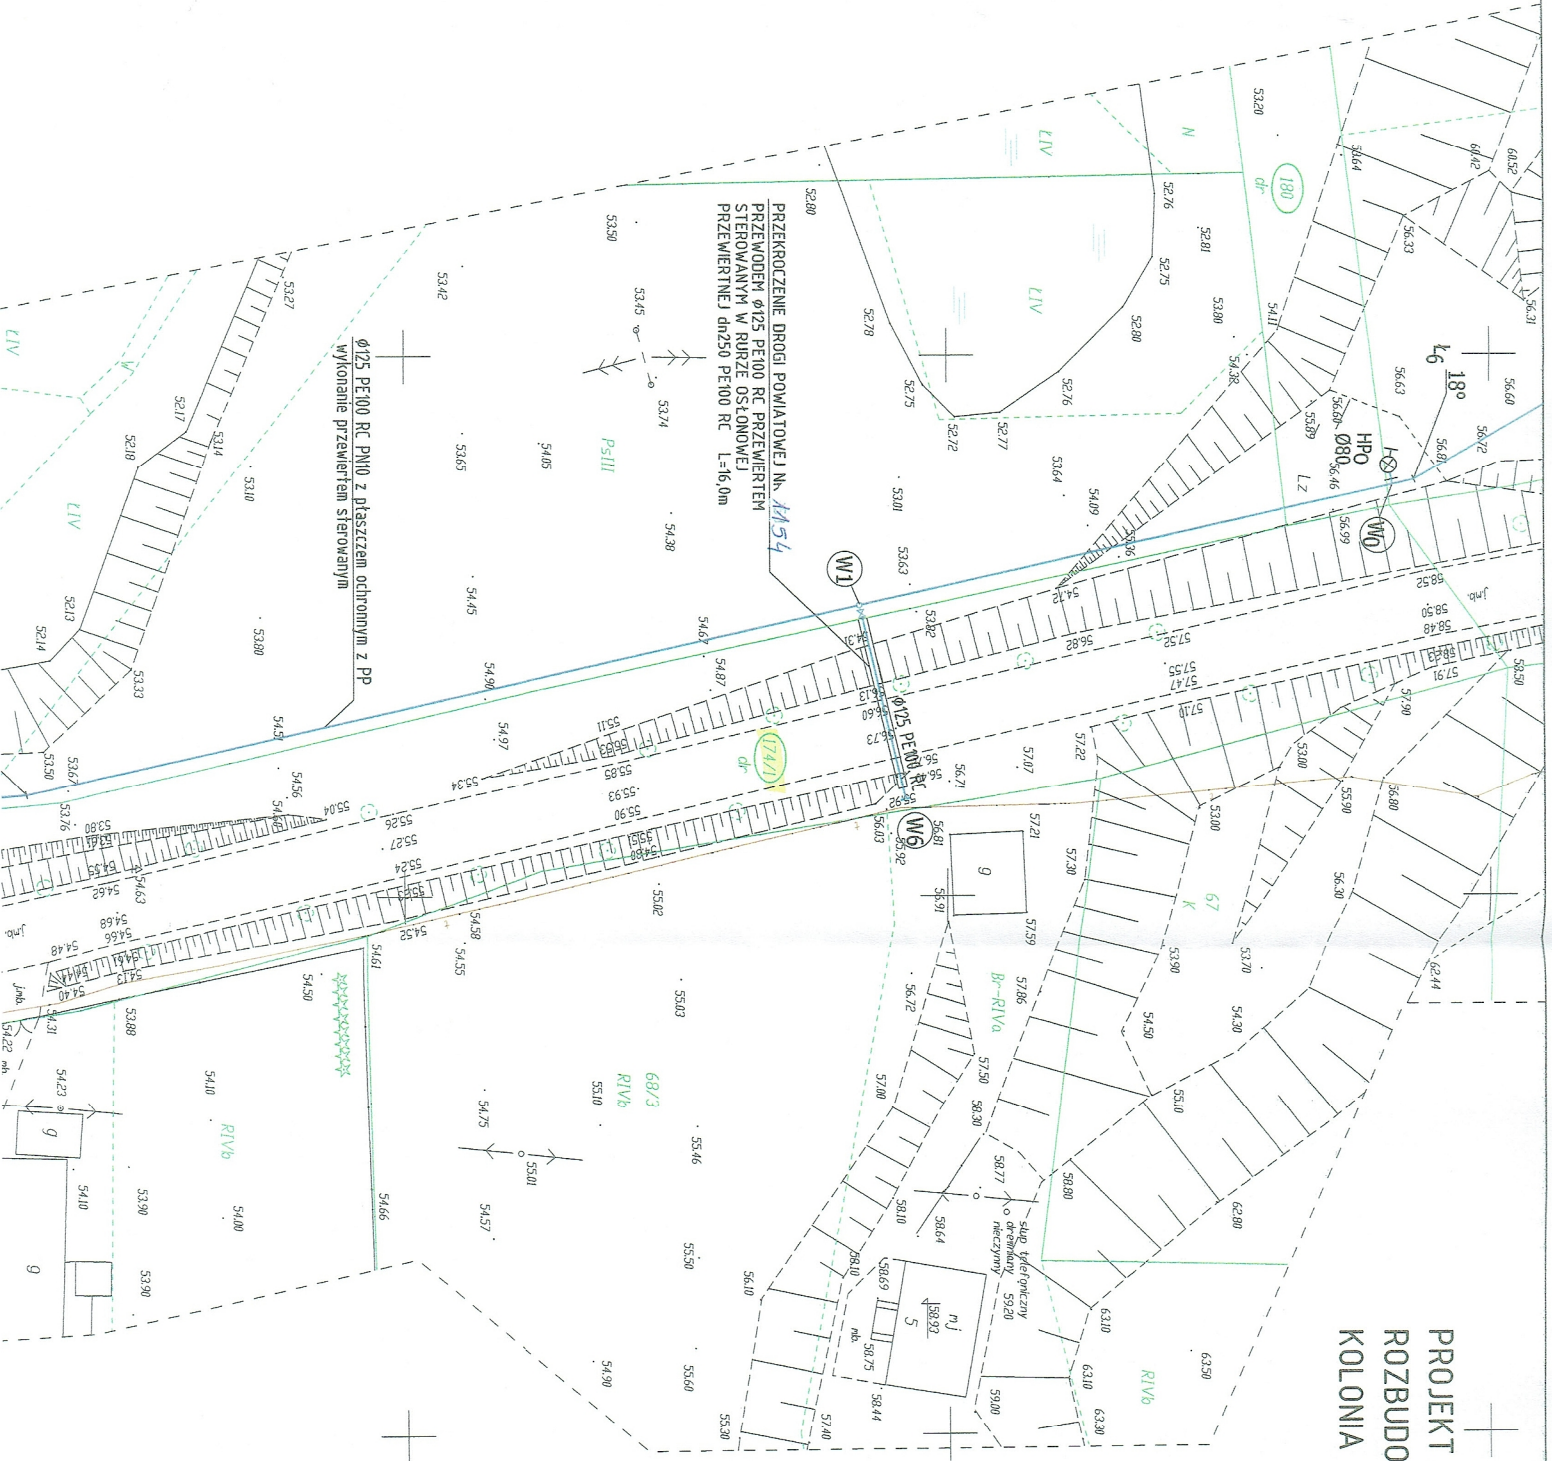

USŁUGI PROJEKTOWE	
mgr inż. Danuła Doktor-Rochna 82-300 Elbląg ul. Hełmańska 7/71 tel. 601-954-260	
INWESTOR:	MIASTO i GMINA PASTĘK
NAZWA INWESTYCJI:	PL. ŚW. WOJCIECHA 5 14-400 PASTĘK
PB	NR. RYS. 1
Rozbudowa sieci wodociągowej Kolonia Łukszty gm. Pastęk	
Dz. Nr 182; 41; 180; 29/1; 58/7	SKALA 1:500
29/3; 12; 11; 9/4; 174; 174/1; 186/1	DATA
176; 9/3; 58/6; 58/2	02*2019r.
Obręb ewidencyjny Łukszty 025	
PROJEKTOVAŁ:	
mgr inż. D. DOKTOR-ROCHNA	
upr. bud. nr 1896/EL/91	
w specjalności instalacyjno-inżynierijnej w zakresie instalacji i sieci wodociągowych	
SPRAWDZIŁ:	
inż. R. RYŃKOWSKI	
upr. bud. nr 1894/EL/94	
w specjalności instalacyjno-inżynierijnej	

PROJEKT ZAGOSPODAROWANIA TERENU
ROZBUDOWA SIECI WODOCIĄGOWEJ
KOLONIA ŁUKSZTY GM. PASTĘK


SKALA 1:500

Decyzja nr 3904/19
Zarząd Drog Powiatowych w Pastęku:
ul. Dworcowa 5, 14-400 Pastęki
Uzgodnienie: *Wykazy i. 2.2.19.19 dn. 16.08.2019.*
Dot. *Załącznika nr 1.6.2019.19*
Tytuł uzgodnienia w załączonym pliku.

Legenda
Projektowany wodociąg
Ø125 PE100 RC PN10

POŚWIADCZA SIĘ ZA ZGODNOŚĆ Z ORYGINAŁEM
MAPY DO CELÓW PROJEKTOWYCH GN. 6640.193.2019
OPRACOWANEJ W DNIU 11.02.2019r.

podpis projektanta

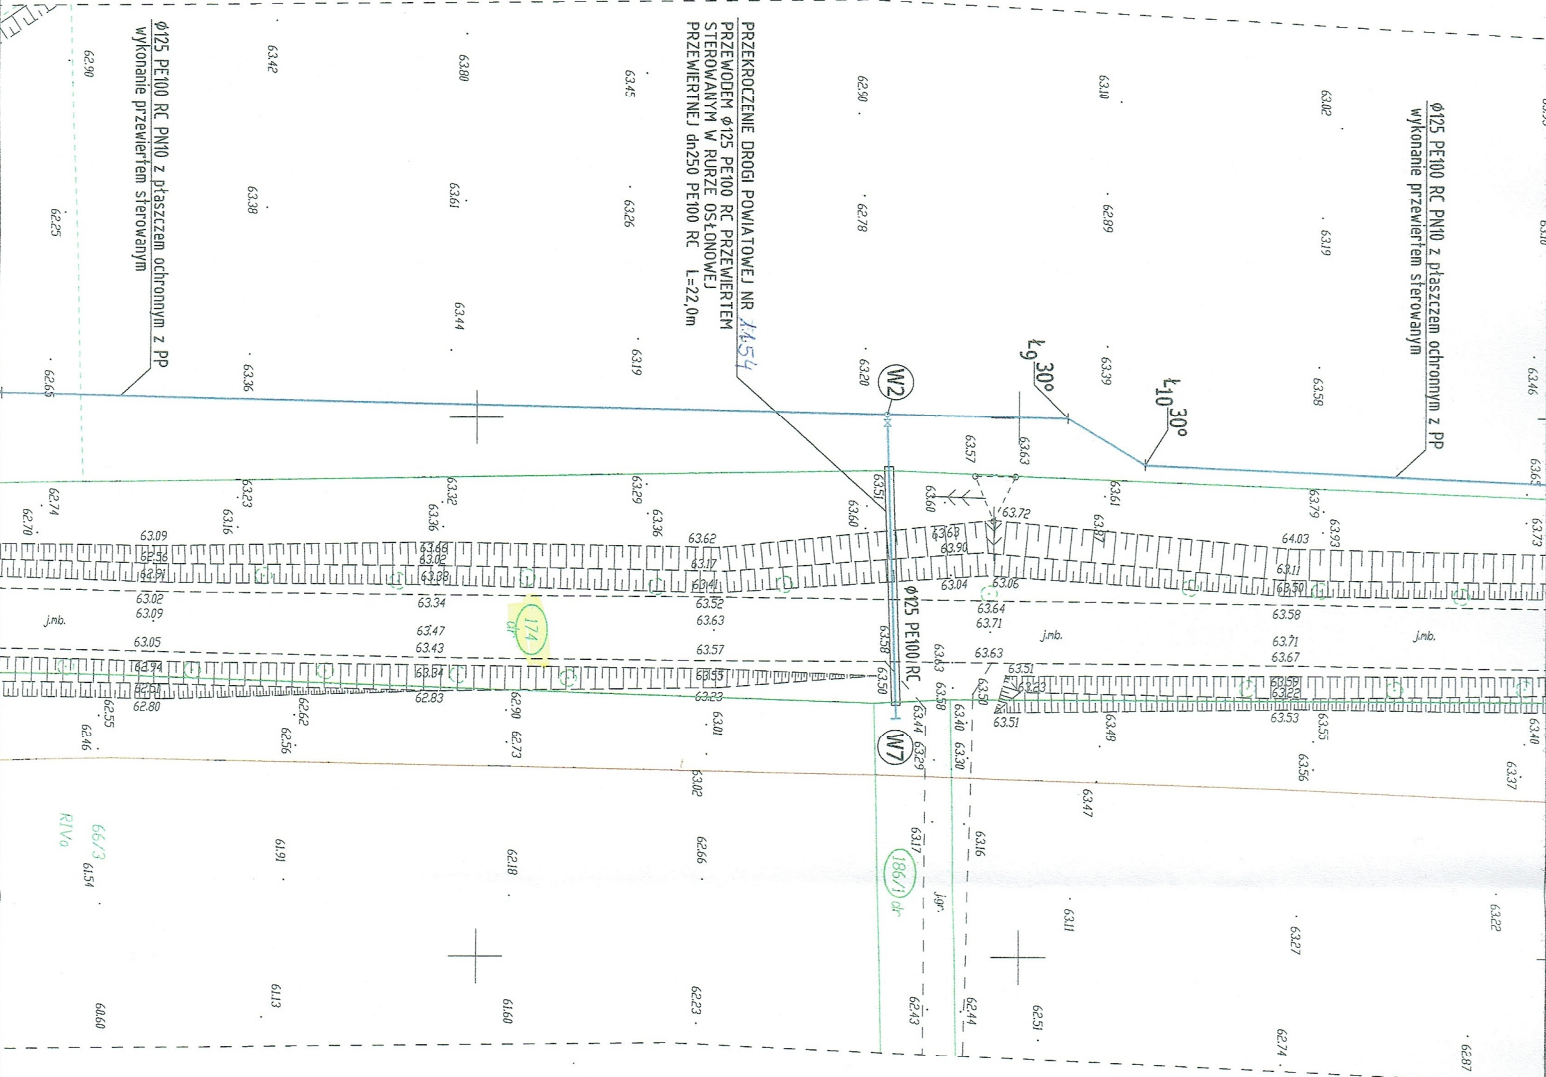

USŁUGI PROJEKTOWE	
mgr inż. Danuta Doktor-Rochna 82-300 Elbląg ul. Heimańska 7/71 tel. 601-954-260	
INWESTOR:	MIASTO i GMINA PASTĘK PL. ŚW. WOJCIECHA 5 14-400 PASTĘK
MAZWA INWESTYCJI:	PB Rozbudowa sieci wodociągowej kolonia Łukszty gm. Pastęk Dz. Nr 182, 41, 180, 29/1, 58/7 29/3; 12; 11; 9/4; 174; 174/1; 186/1 176; 9/3; 58/6; 58/2
PROJEKTOVAŁ:	mgr inż. D. DOKTOR-ROCHNA upr. bud. nr 1696/EL/91 w specjalności instalacyjno-inżynieryjnej w zakresie instalacji i sieci wodociągowych
SPRAWDZIŁ:	inż. R. RYŃKOWSKI upr. bud. nr 1894/EL/94, w specjalności instalacyjno-inżynieryjnej
NR RYS:	2
SKALA:	1:500
DATA:	02*2019r

**PROJEKT ZAGOSPODAROWANIA TERENU
ROZBUDOWA SIĘCI WODOCIĄGOWEJ
KOLONIA ŁUKSZTY
GM. PASŁEK**

SKALA 1:500

Decyzja nr 39040/19
Zarząd Drog Powiatowych w Pasłeku
ul. Dworcowa 6, 14-400 Pasłęk
Uzasadnienie: *Droga nr 1038/19, dn. 16.03.2019r.*
Frez. uzgodnienia w załączonym piśmie


Legenda

Projektowany wodociąg
Ø125/Ø40 PE100 RC PN10

POŚWIADCZA SIĘ ZA ZGODNOŚĆ Z ORYGINAŁEM
MAPY DO CEŁOW PROJEKTOWYCH GN 6640 193.2019
OPRACOWANEJ W DNW 11.02.2019r.

podpis projektanta


USŁUGI PROJEKTOWE mgr inż. D. DOKTOR-ROCHNA ul. Danuta Doktor-Rochna 82-300 Elbląg ul. Hełmańska 7/71 tel. 601-954-260	
INWESTOR:	MIASTO i GMINA PASŁEK PL. ŚW. WODJECHA 5 14-400 PASŁEK
NAZWA INWESTYCJI:	Rozbudowa sieci wodociągowej Kolonia Łukszty gm. Pasłęk Dz. Nr 182, 41, 160, 29/1, 58/7 29/3, 12, 11, 91/4, 17/4, 17/4/1, 186/1 176, 9/3, 58/6, 58/2
PROJEKTOWAŁ:	mgr inż. D. DOKTOR-ROCHNA upr. bud. nr 1696/EL/91 w specjalności instalacyjno-inżynierskiej w zakresie instalacji i sieci wodociągowej
SPRAWDZIŁ:	inż. R. RYMKOWSKI upr. bud. nr 1894/EL/94 w specjalności instalacyjno-inżynierskiej
NR RYS.	3
SKALA	1:500
DATA	02*2019r.

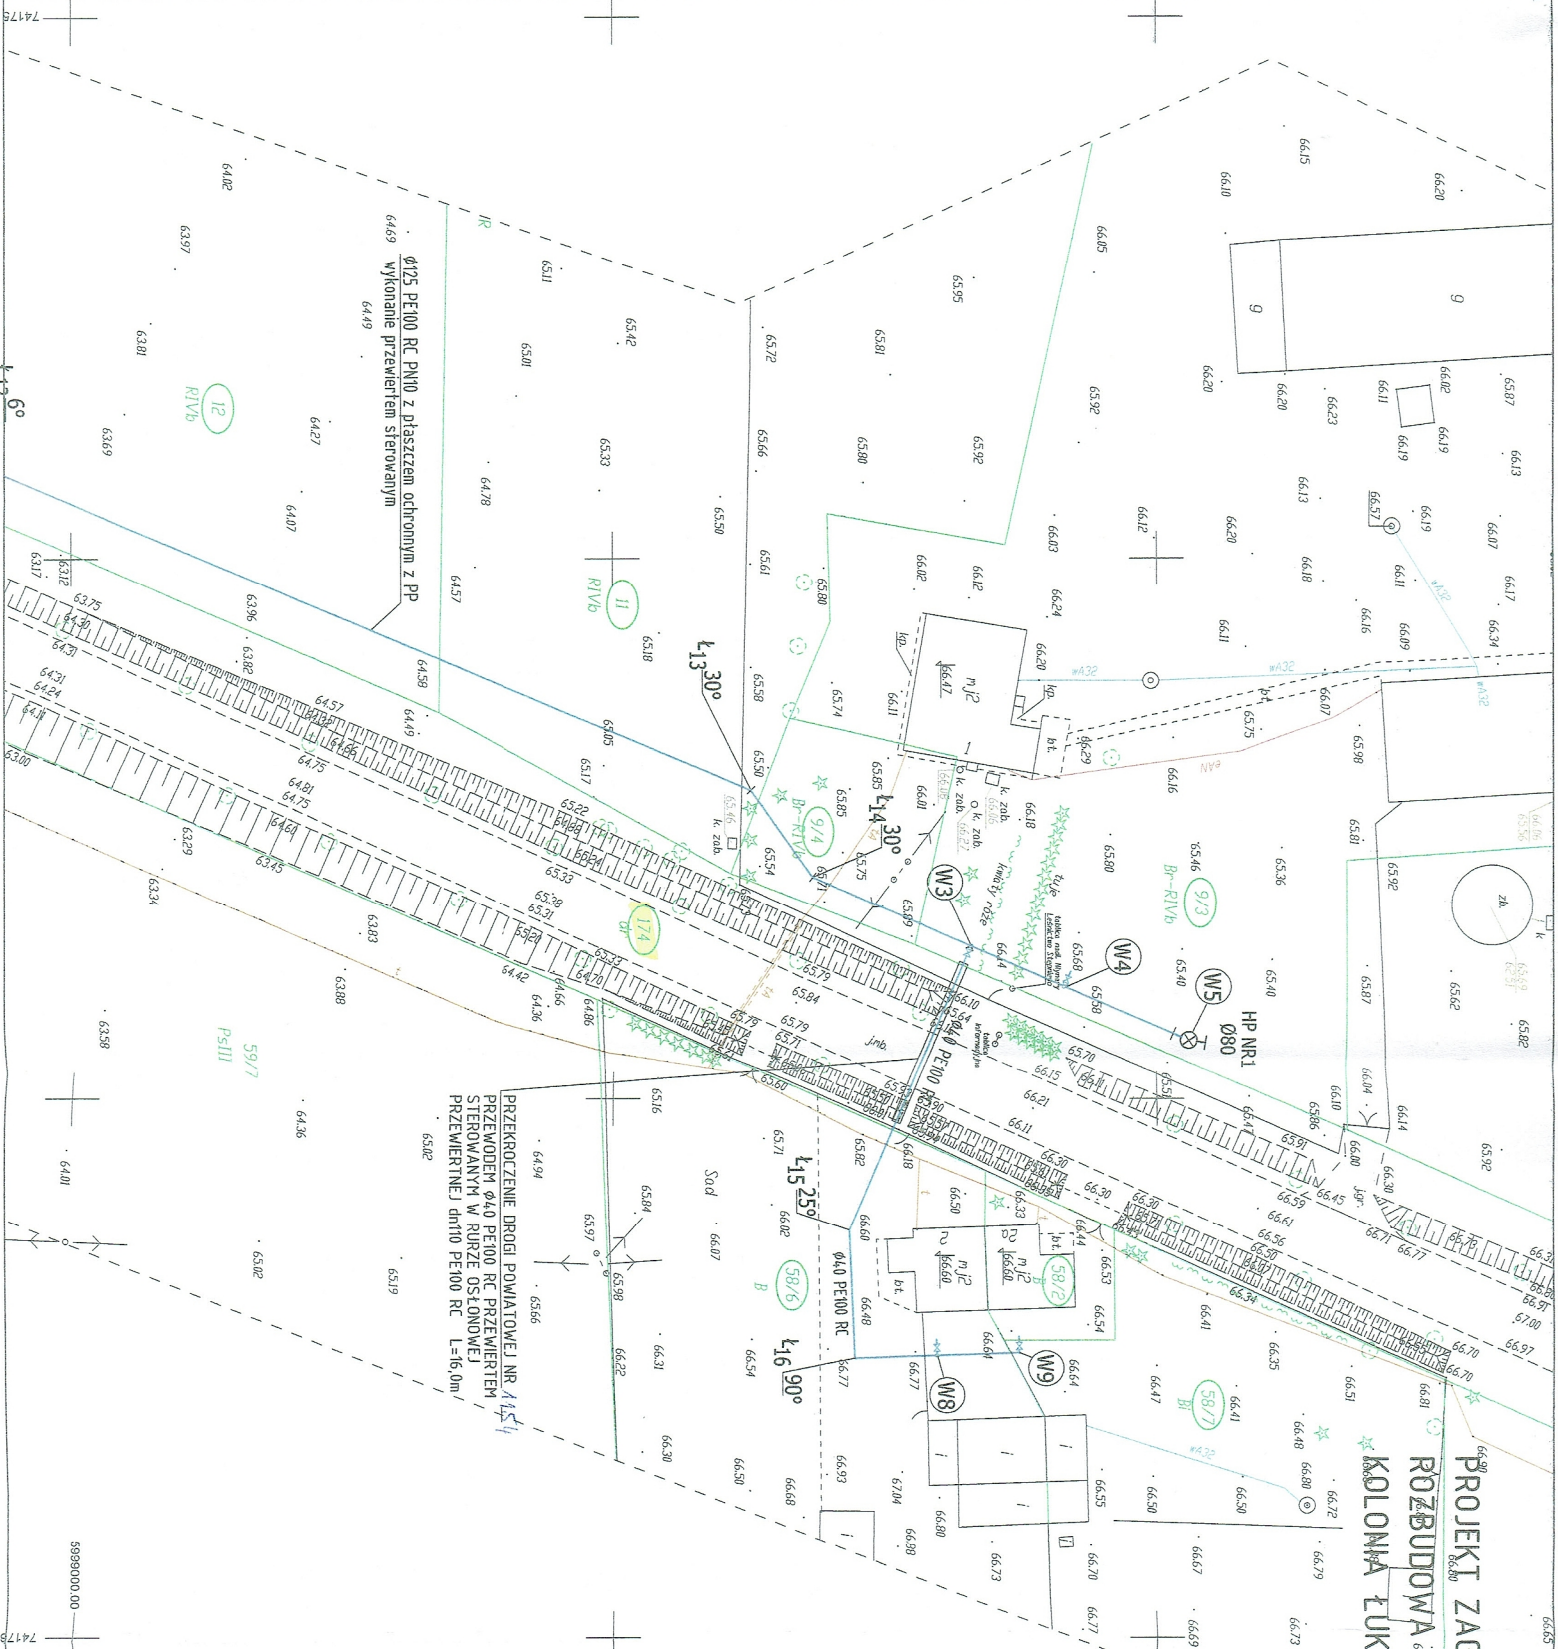



POZIOM POR. +45,0m N.P.M.	PROJ. WODOCIĄG Ø125 PE	
RZĘDNA TERENU	53,89	54,31
RZĘDNA OSI WODOCIĄGU	52,25	54,31
	52,69	56,13
	52,87	56,60
	53,23	56,73
	53,53	56,72
GRĘBOKOŚĆ WYKOPU (m)	2,30	2,21
SPADKI I DŁUGOŚCI	i = 119‰ L = 18,5m	
ŚREDNICE I MATERIAŁ	RURY Ø125 PE100 RC PN10 W RURZE PRZEWIERTNEJ dn250 PE	
ODLEGIŁOŚCI (m) / hm	0,00	3,80
	7,50	9,00
	12,00	14,50
	18,50	

P.P.+55,0m N.P.M.	PROJ. WODOCIĄG Ø125 PE	
RZĘDNA TERENU	63,30	63,51
RZĘDNA OSI WODOCIĄGU	61,33	63,51
	61,33	63,61
	61,37	63,61
	61,39	63,60
	61,39	63,60
	61,41	63,68
	61,43	63,59
GRĘBOKOŚĆ WYKOPU (m)	2,21	2,21
SPADKI I DŁUGOŚCI	i = 5,5‰ L = 28,0m	
ŚREDNICE I MATERIAŁ	RURY Ø125 PE100 RC PN10 W RURZE PRZEWIERTNEJ dn250 PE	
ODLEGIŁOŚCI (m) / hm	0,00	5,00
	10,80	13,50
	15,50	17,00
	20,00	23,00
	28,00	

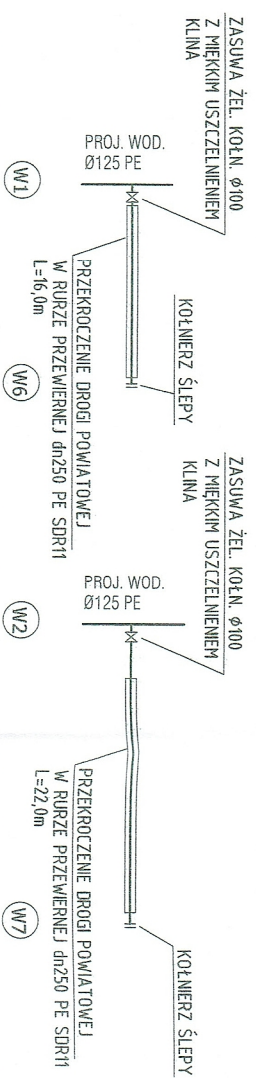

**PROFILE PODŁUŻNE SIECI WODOCIĄGOWEJ
Ø125 PE100 RC PN10 Z PŁASZCZEM OCHRONNYM PP
WYKONANIE PRZEWIERTEM**

SKALA 1:100/500

UWAGA:

1. WYKONANIE WODOCIĄGU METODĄ BEZWYKOPOWA WĘZŁY, ŁUKI W WYKOPACH OTWARTYCH
2. PRZED PRZYSTĄPIENIEM DO ROBOT PRZEKOPEM PRÓBNYM USTALIĆ POSADOWIENIE ISTN. UZBROJENIA
3. WYKONAWCA ZOBOWIĄZANY JEST DO DOSTOSOWANIA TECHNOLOGII ODWODNIENIA WYKOPÓW DO RZECZYWISTYCH WARUNKÓW HYDROGEOLOGICZNYCH
4. PRZERWANY DRENAŻ NAPRAWIĆ I ZINWENTARYZOWAĆ
5. HYDRANTY I SKRZYNKI ZASUW ZABEZPIECZYĆ STOSUJĄC BLOCKI BETONOWE TRAPEZOWE LUB ŁUKOWE
6. PRZEKROCZENIE ROWU OZNAKOWAĆ SŁUPKAMI

LOKALIZACJA PROJ. WODOCIĄGU
NA PLANIE SYT-WYSOKOŚĆ.

ARK NR 1

Dezys nr 39090/19

Zarząd Prog. Powiatowych w Pasłęku
ul. Gwarcowa 5, 14-400 Paslęk
Urządzenie: *Przebieg 113, 2019/19 dn 21.08.2019*
Przebieg uzgodnienia w załączonym piśmie

USŁUGI PROJEKTOWE	
mgr inż. Danuta Doktor-Rochna	
82-300 Ebląg ul. Hełmańska 7/71 tel. 601-954-260	
INWESTOR	
MIASTO i GMINA PASŁĘK	
PL. ŚW. WODJECIHA 5 14-400 PASŁĘK	
MAZNA INWESTYCI	NR RYS.
PB	4
ROZBUDOWA SIECI WODOCIĄGOWEJ	SKALA
Kolonia Łukiszty gm. Paslęk	1:100/500
Dz. Nr 182, 4/1, 180; 297/1, 58/7	DATA
29/3; 12; 11; 9/1; 174; 174/1; 186/1	02*2019r.
176, 9/3; 58/6; 58/2	
Obredb ewidencyjny Łukiszty 025	
PROJEKTOWAŁ	
mgr inż. D. DOKTOR-ROCHNA	
upr. bud. nr 1695/EL/91	
w specjalności instalacyjno-inżynierijnej	
w zakresie instalacji i sieci wodociągowych	
SPRAWDZIŁ	
inż. R. RYMKOWSKI	
upr. bud. 1894/EL/94	
w specjalności instalacyjno-inżynierijnej	

BGK.7236.24.2019.KP-3

USŁUGI PROJEKTOWE

mgr inż. Danuta Doktor-Rochna

ul. Hetmańska 7/71, 82-300 Elbląg

W nawiązaniu do wniosku z dnia 06.02.2019r. (data wpływu do tut. Urzędu Miejskiego: 07.03.2019r.) w sprawie zezwolenia na umieszczenie w pasie drogowym urządzeń niezwiązanych z potrzebami ruchu drogowego, tj. projektowanego wodociągu $\phi 125$ PE Burmistrz Pasłęka oświadcza, że Miasto i Gmina Pasłęk posiada tytuł prawny – własność - do nieruchomości stanowiących gminne drogi wewnętrzne, oznaczone w ewidencji gruntów i budynków jako:

- działka ewidencyjna nr 180 (obręb ewidencyjny nr 0025 Łukszty, gmina Pasłęk), posiadającą urzędzoną księgę wieczystą nr EL1E/00081443/1,
- działka ewidencyjna nr 186/1 (obręb ewidencyjny nr 0025 Łukszty, gmina Pasłęk), posiadającą urzędzoną księgę wieczystą nr EL1E/00081443/1,
- działka ewidencyjna nr 176 (obręb ewidencyjny nr 0025 Łukszty, gmina Pasłęk), posiadającą urzędzoną księgę wieczystą nr EL1E/00081443/1.

Burmistrz Pasłęka niniejszym **zezwala** na wejście na ww. działki nr 180, 186/1 i 176/1 (obręb nr 0025 Łukszty, gmina Pasłęk) stanowiące gminne drogi wewnętrzne i zlokalizowanie w nich urządzeń infrastruktury technicznej w postaci sieci wodociągowej $\phi 125$ PE, przy zachowaniu poniższych warunków:

1. Usytuowanie sieci w ww. działce ewidencyjnej nr 180 w obszarze zaznaczonym na załączniku nr 1 do niniejszego uzgodnienia.
2. Usytuowanie sieci w ww. działce ewidencyjnej nr 186/1 w obszarze zaznaczonym na załączniku nr 2 do niniejszego uzgodnienia.
3. Usytuowanie sieci w ww. działce ewidencyjnej nr 176/1 w obszarze zaznaczonym na załączniku nr 3 do niniejszego uzgodnienia.
4. Umieszczenie sieci/urządzeń w ww. działkach możliwe jest metodą przewiertu sterowanego, przecisku lub metodą wykopu otwartego pod bezwzględnym warunkiem uporządkowania terenu i doprowadzenie nawierzchni do stanu poprzedniego (m.in. zasypanie wykopu, wyrównanie nawierzchni), zgodnie z wymogami obowiązujących norm branżowych.
5. Urządzenia w postaci sieci wodociągowej $\phi 125$ PE należy zaprojektować i wykonać w taki sposób, aby urządzenia te nie ograniczały możliwości utrzymania, przebudowy lub remontu drogi.
6. Ewentualne kolizje projektowanych urządzeń z istniejącymi sieciami i urządzeniami uzgodnić z ich właścicielami lub eksploatatorami.
7. Zezwolenie niniejsze jest ważne przez okres dwóch lat i stanowi jedynie uzgodnienie do projektu.
8. Przed rozpoczęciem robót budowlanych określonych we wniosku inwestor zobowiązany jest do:
 - a) uzyskania pozwolenia na budowę lub zgłoszenia wykonania robót budowlanych, jeśli wymagają tego przepisy,
 - b) uzyskania zezwolenia zarządcy drogi na zajęcie pasa drogowego, w celu prowadzenia robót w pasie drogowym oraz decyzji na umieszczenie w pasie drogowym obiektu/urządzenia.

W załączeniu:


1. Załącznik graficzny nr 1.
2. Załącznik graficzny nr 2.
3. Załącznik graficzny nr 3.

BURMISTRZ PASŁĘKA

dr Wiesław Miecikowski

Otrzymują:

1. Adresat
2. aa.

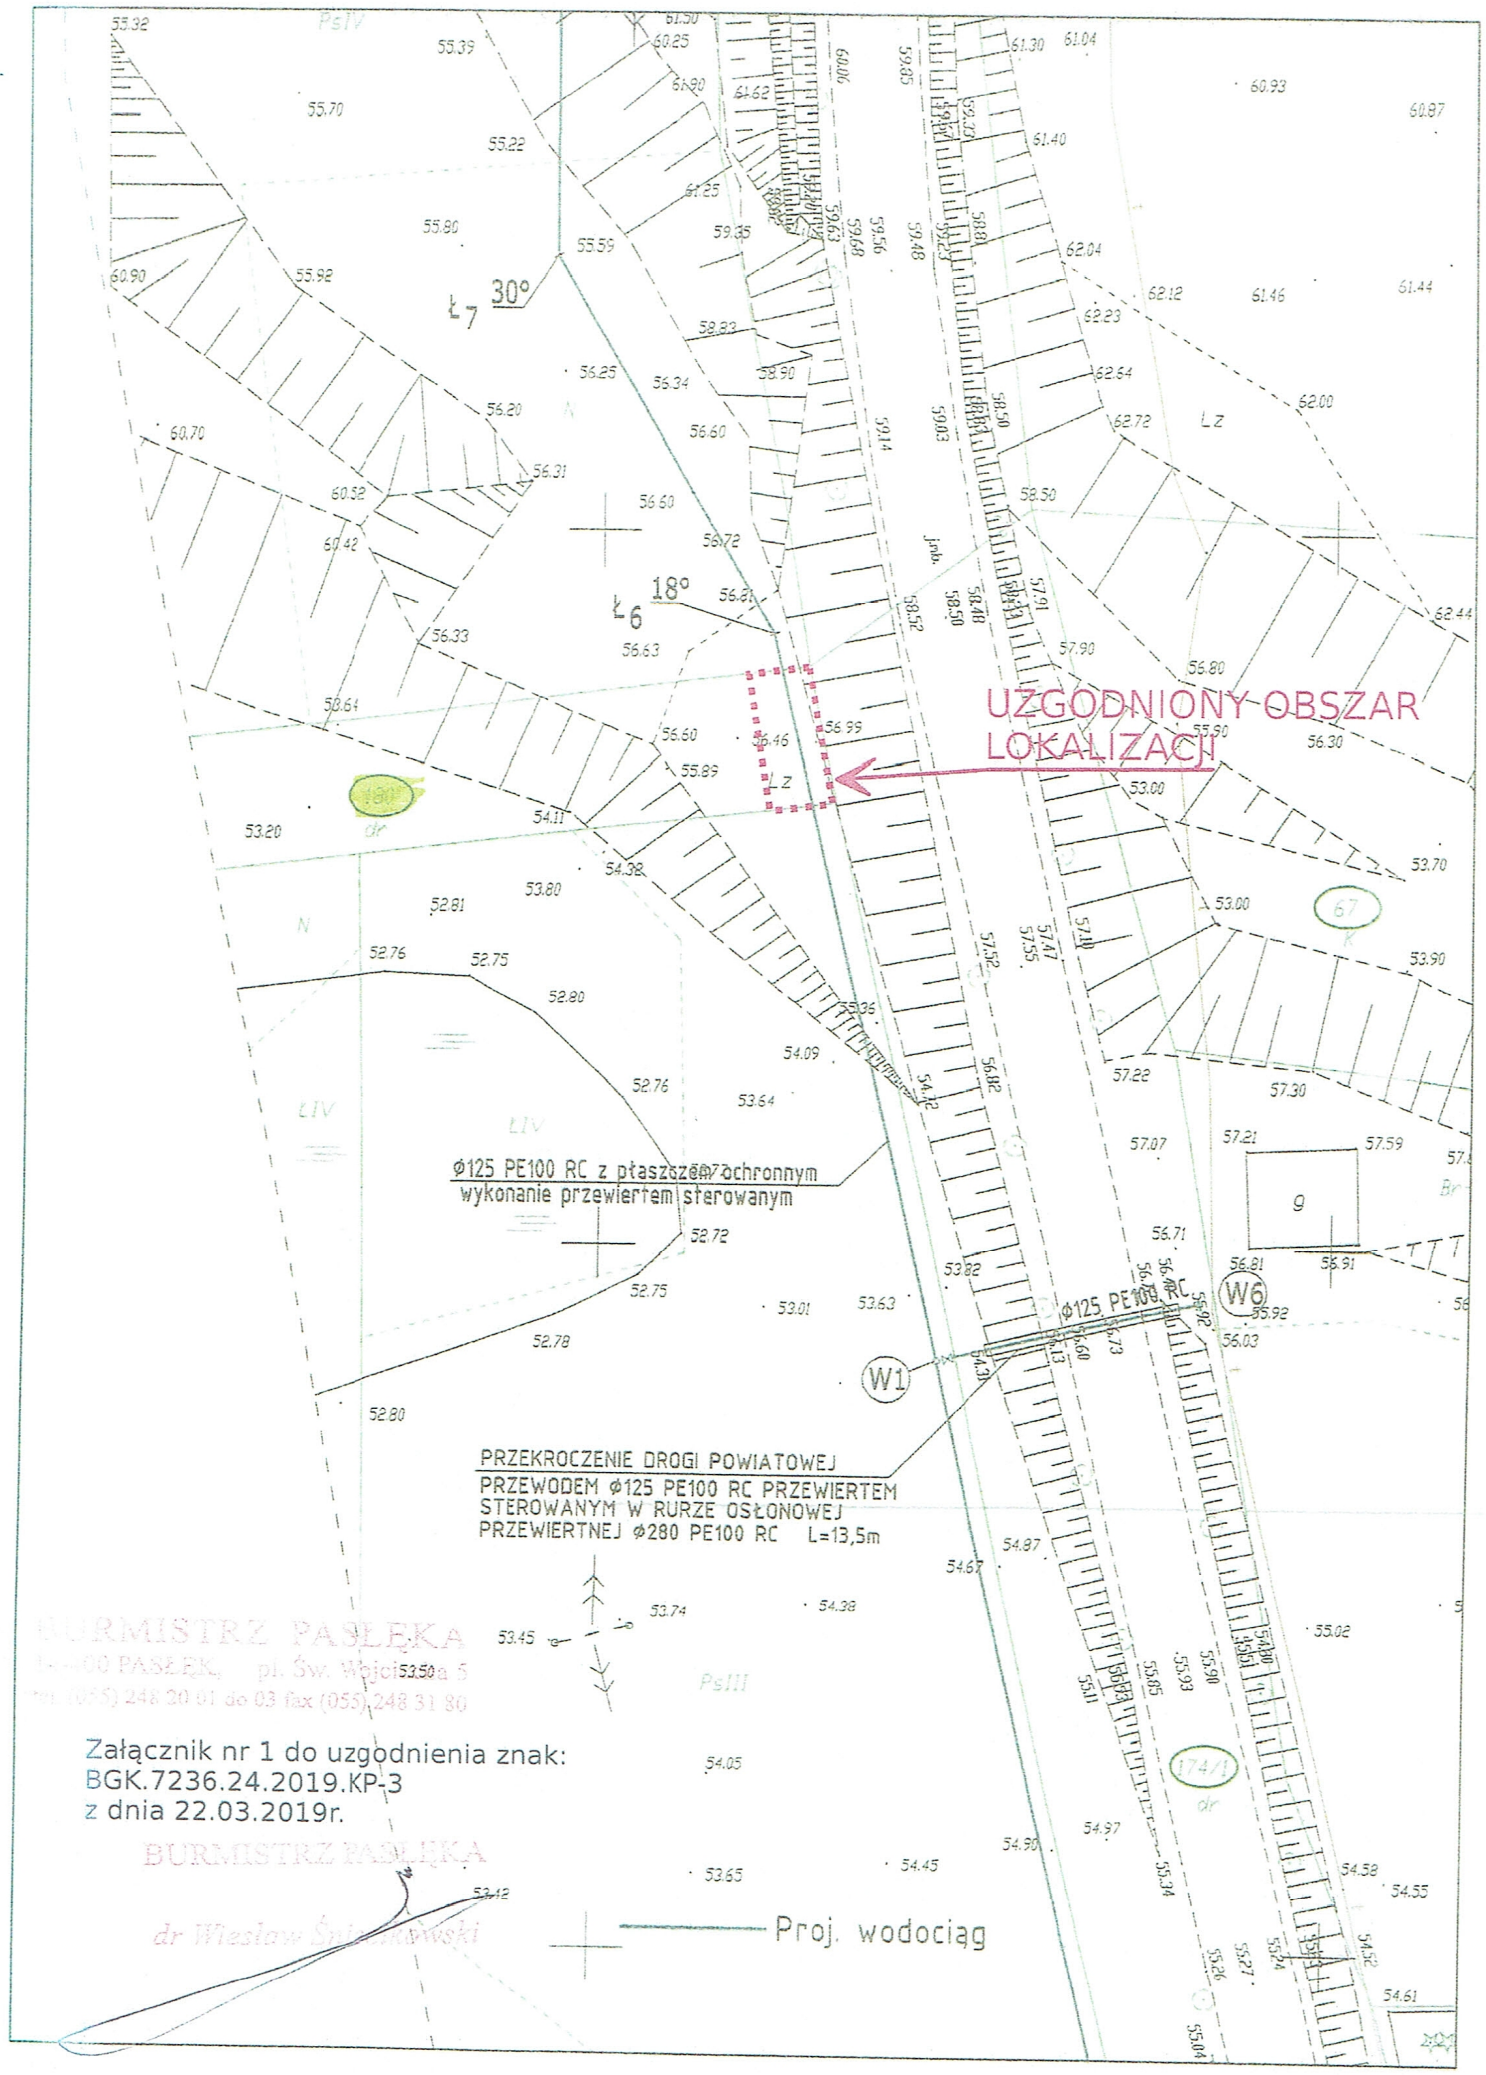

UZGODNIONY OBSZAR LOKALIZACJI

Ø125 PE100 RC z płaszczem ochronnym
wykonanie przewiertem sterowanym

PRZEKROCZENIE DROGI POWIATOWEJ
PRZEWODEM Ø125 PE100 RC PRZEWIERTEM
STEROWANYM W RURZE OSŁONOWEJ
PRZEWIERTNEJ Ø280 PE100 RC L=13,5m

BURMISTRZ PASŁĘKA
14-00 PASŁĘKA, pl. Św. Wojciecha 5
tel. (055) 248 20 01 do 03 fax (055) 248 31 80

Załącznik nr 1 do uzgodnienia znak:
BGK.7236.24.2019.KP-3
z dnia 22.03.2019r.

BURMISTRZ PASŁĘKA

Proj. wodociąg


BURMISTRZ PASLEKA
tel. (055) 248 20 01 do 03 fax (055) 248 31 86

Załącznik nr 2 do uzgodnienia znak:
BGK.7236.24.2019.KP-3
z dnia 22.03.2019r.


BURMISTRZ PASLEKA

UZGODNIONY OBSZAR LOKALIZACJI

Proj. wodociąg

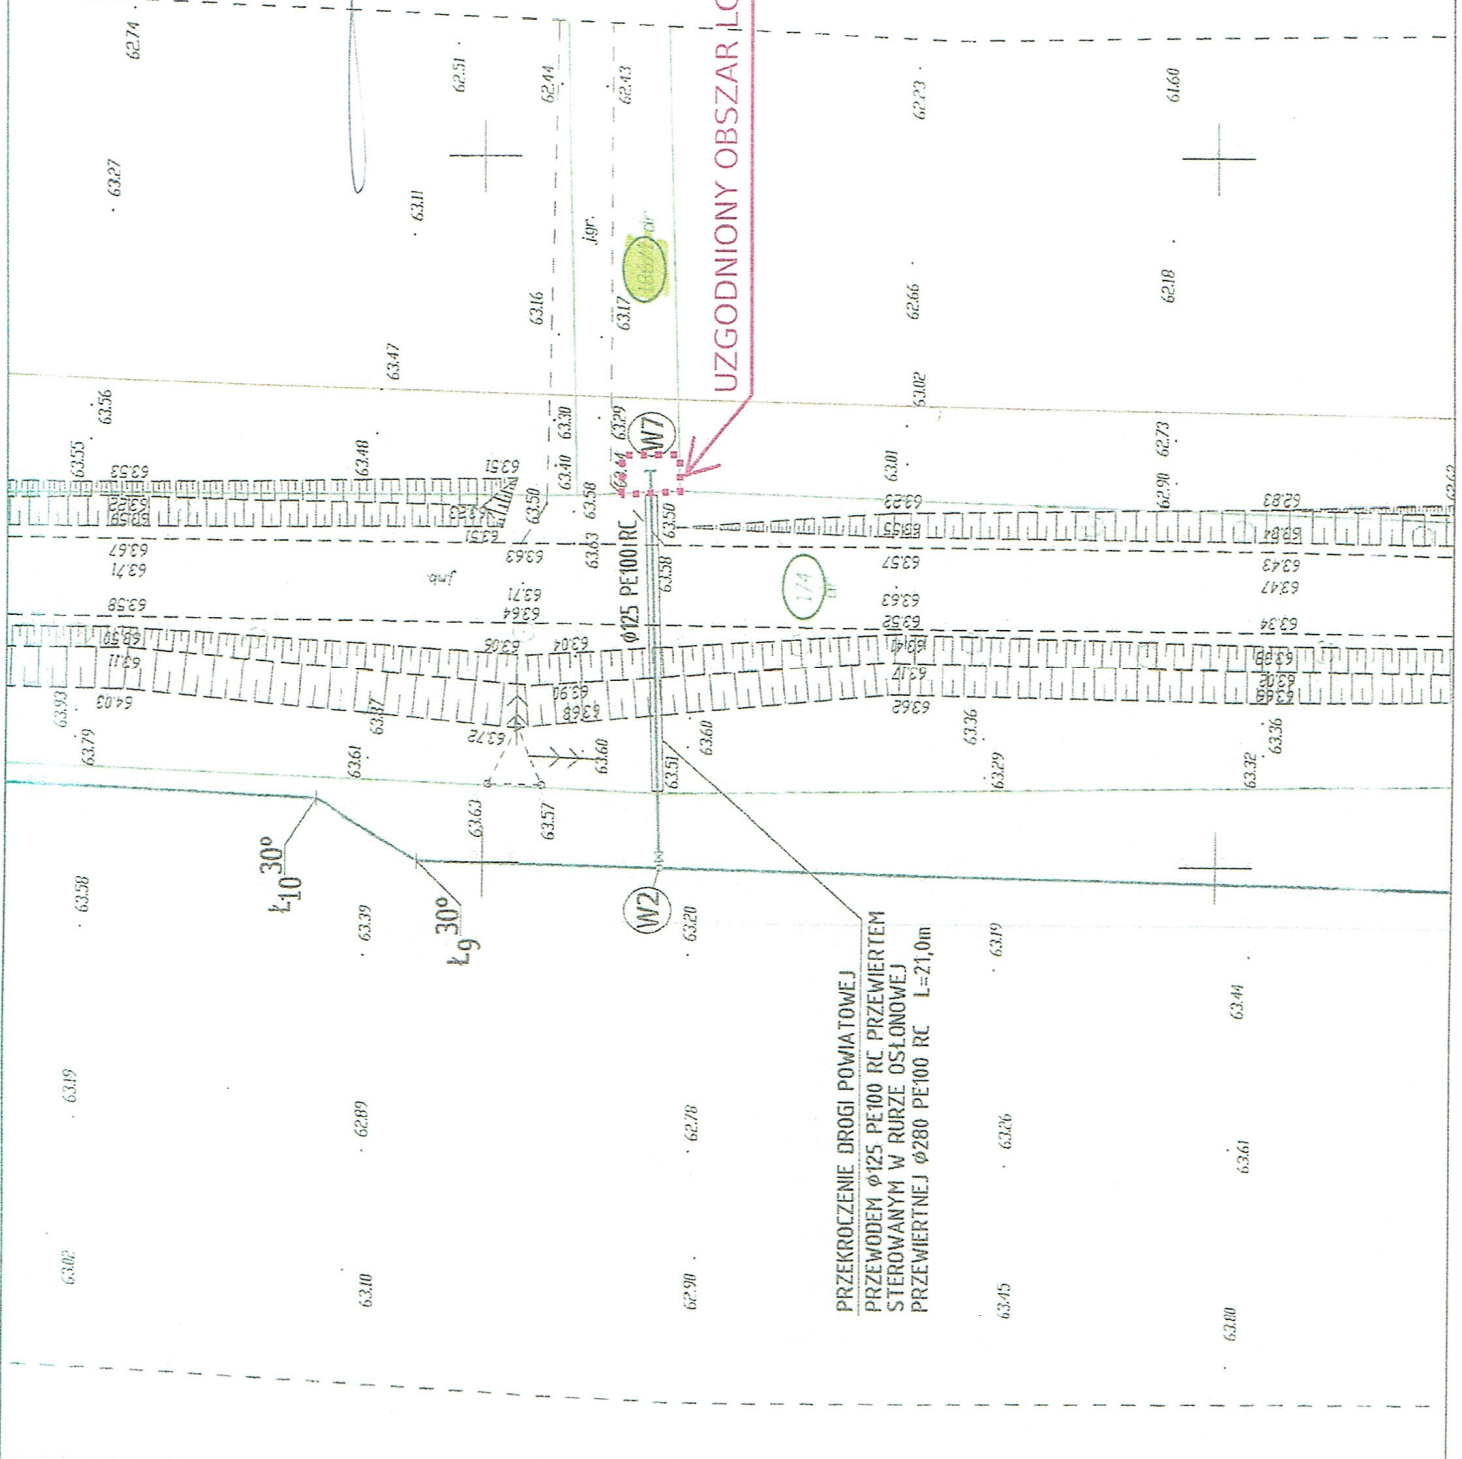

PRZEKROCZENIE DROGI POWIATOWEJ
PRZEWODEM Ø125 PE100 RC PRZEWIERTEM
STEROWANYM W RURZE OSŁONOWEJ
PRZEWIERTNEJ Ø280 PE100 RC L=21,0m

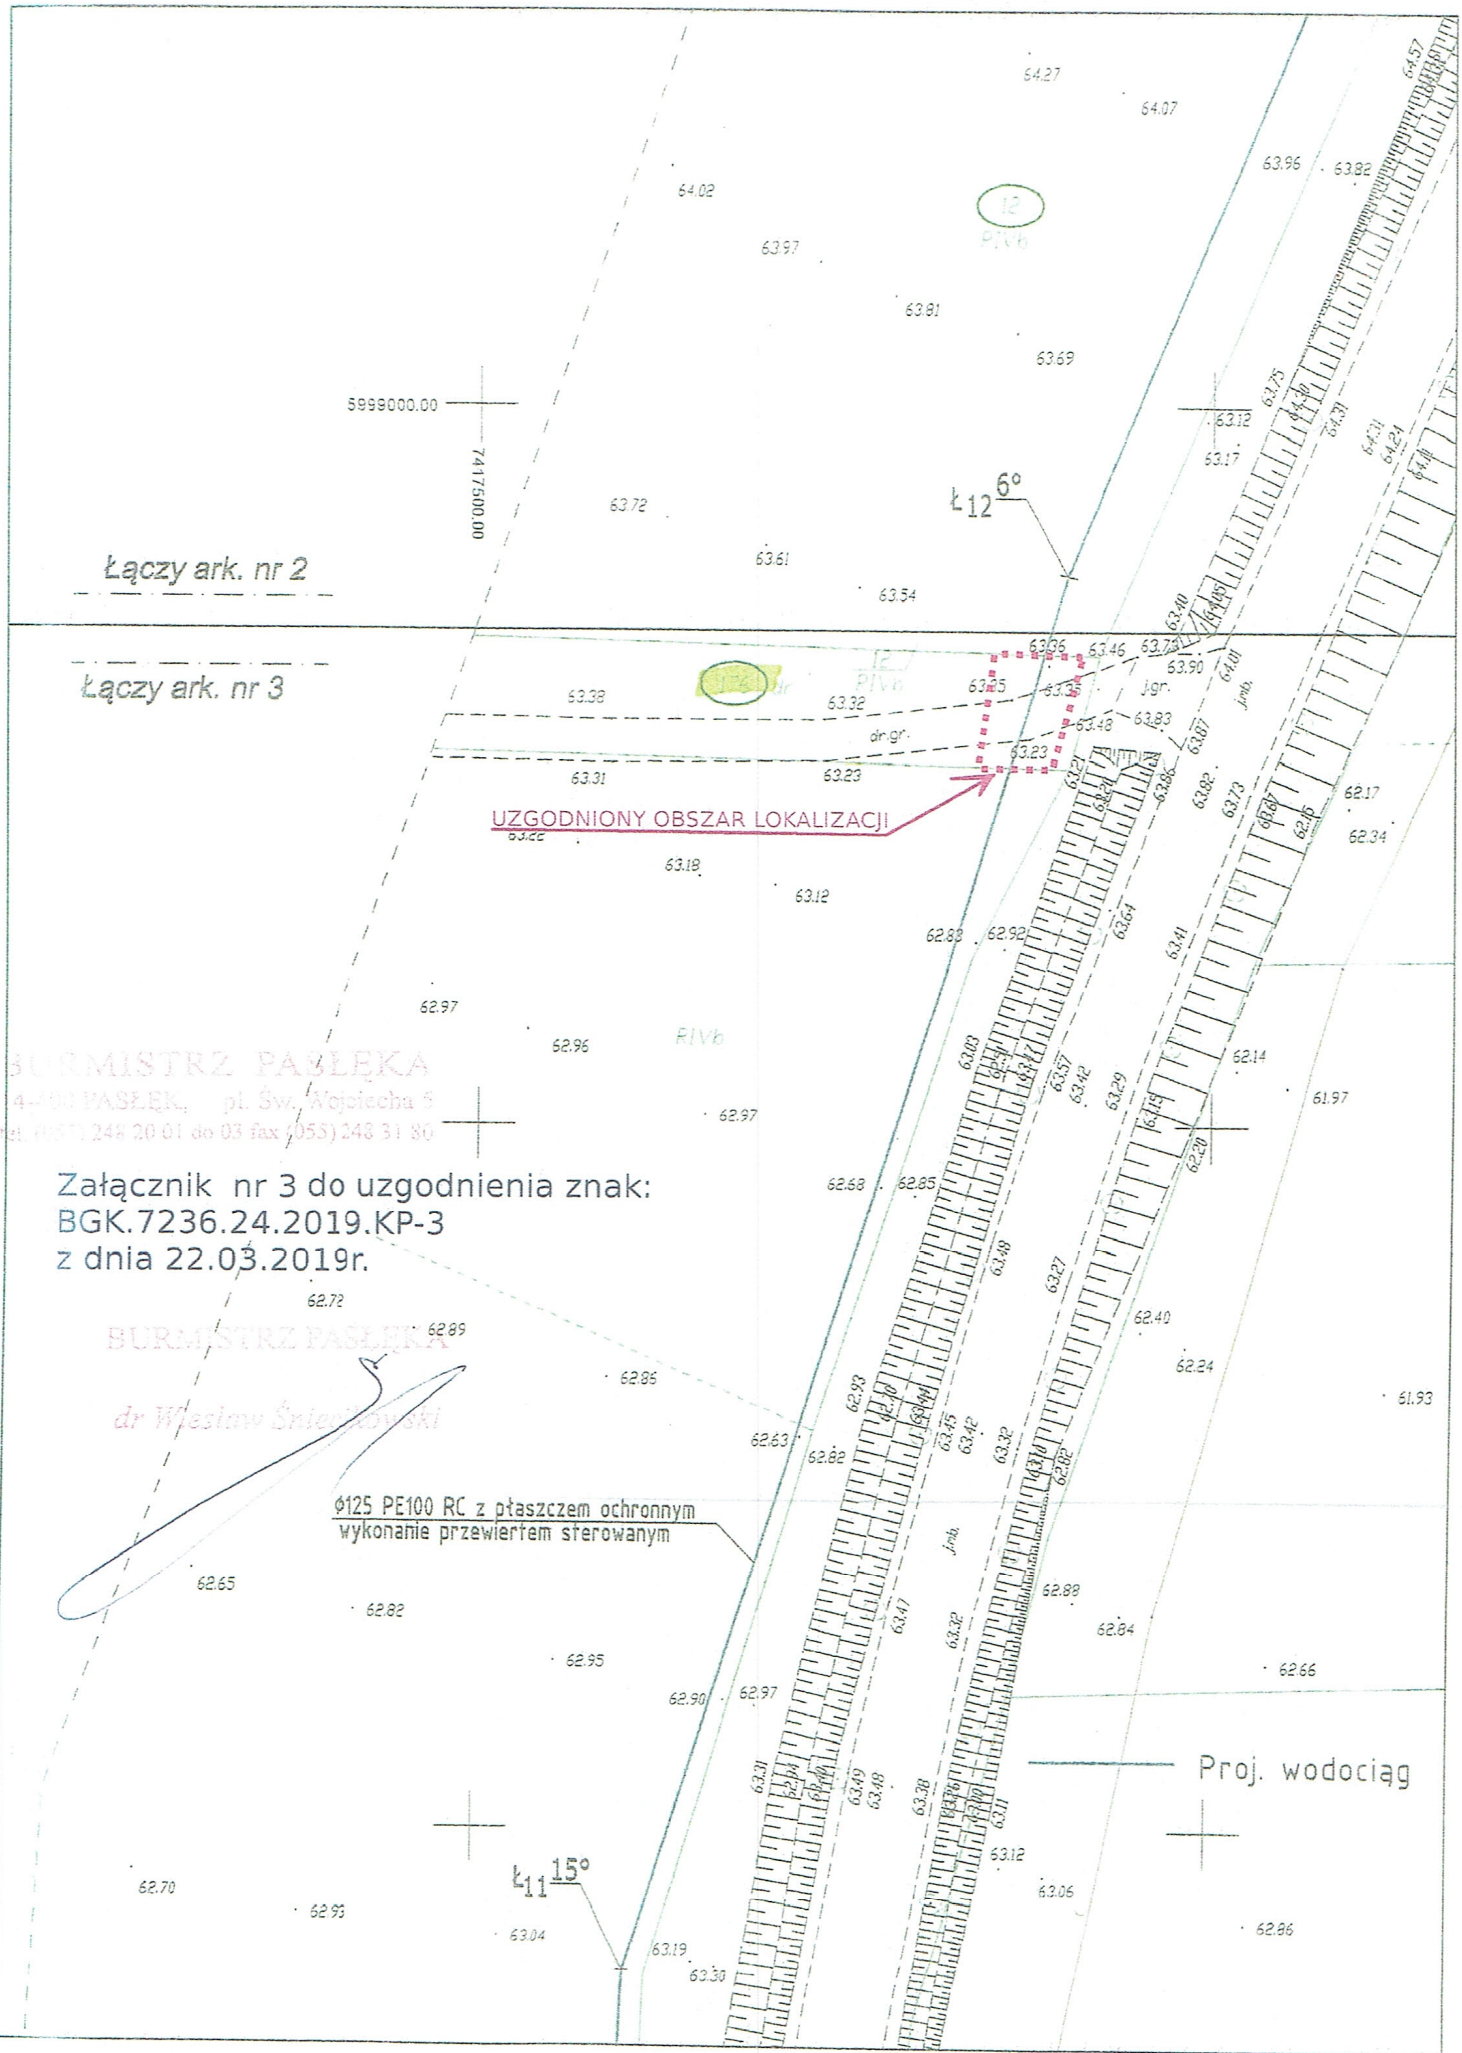

Łączy ark. nr 2

Łączy ark. nr 3

UZGODNIONY OBSZAR LOKALIZACJI


BURMISTRZ PASŁĘKA
4-00 PASŁEK, pl. Św. Wójciecha 5
tel. (055) 248 20 01 do 03 fax (055) 248 31 80

Załącznik nr 3 do uzgodnienia znak:
BGK.7236.24.2019.KP-3
z dnia 22.03.2019r.

BURMISTRZ PASŁĘKA
dr Wiesław Śniegowski

Ø125 PE100 RC z płaszczem ochronnym
wykonanie przewiertem sterowanym

Proj. wodociąg

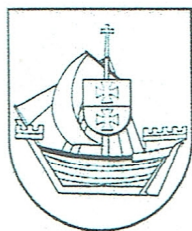

STAROSTA ELBLĄSKI

ul. Saperów 14A
82-300 ELBLĄG

tel. 55 239 49 00, faks 55 232 42 26
<http://www.powiat.elblag.pl>

e-mail: starosta.neb@powiatypolskie.pl



SAMORZĄDOWY
LIDER
ZARZĄDZANIA
USŁUGI
SPOŁECZNE

Elbląg, 2019.03.31

GN.6852.1. 2 .2019ML

Wiesław Śniecikowski

Burmistrz Pasłęka


W nawiązaniu do wniosku z dnia 07.03.2019r. w sprawie uzgodnienia lokalizacji projektowanego wodociągu Ø 40PE na działce 58/6, obręb Łukszty, gmina Pasłęka, w ramach zadania inwestycyjnego pn.: „Rozbudowa sieci wodociągowej Kol. Łukszty” – *Starosta Elbląski wykonujący zadania z zakresu administracji rządowej*

uzgadnia


przebieg projektowanego wodociągu Ø 40PE na działce 58/6, obręb Łukszty, gmina Pasłęka, w ramach zadania inwestycyjnego pn.: „Rozbudowa sieci wodociągowej Kol. Łukszty” w zakresie przejścia przez działkę nr 58/6 o pow. 0,2300 ha, stanowiącej własność Skarbu Państwa – Starosty Elbląskiego, położonej w obrębie Łukszty, gmina Pasłęka.

Jednocześnie informuję, że niniejsze uzgodnienie nie zwalnia z obowiązku uzyskania wszelkich, przewidzianych prawem pozwoleń związanych z realizacją inwestycji.

STAROSTA ELBLĄSKI
mgr Maciej Romanowski

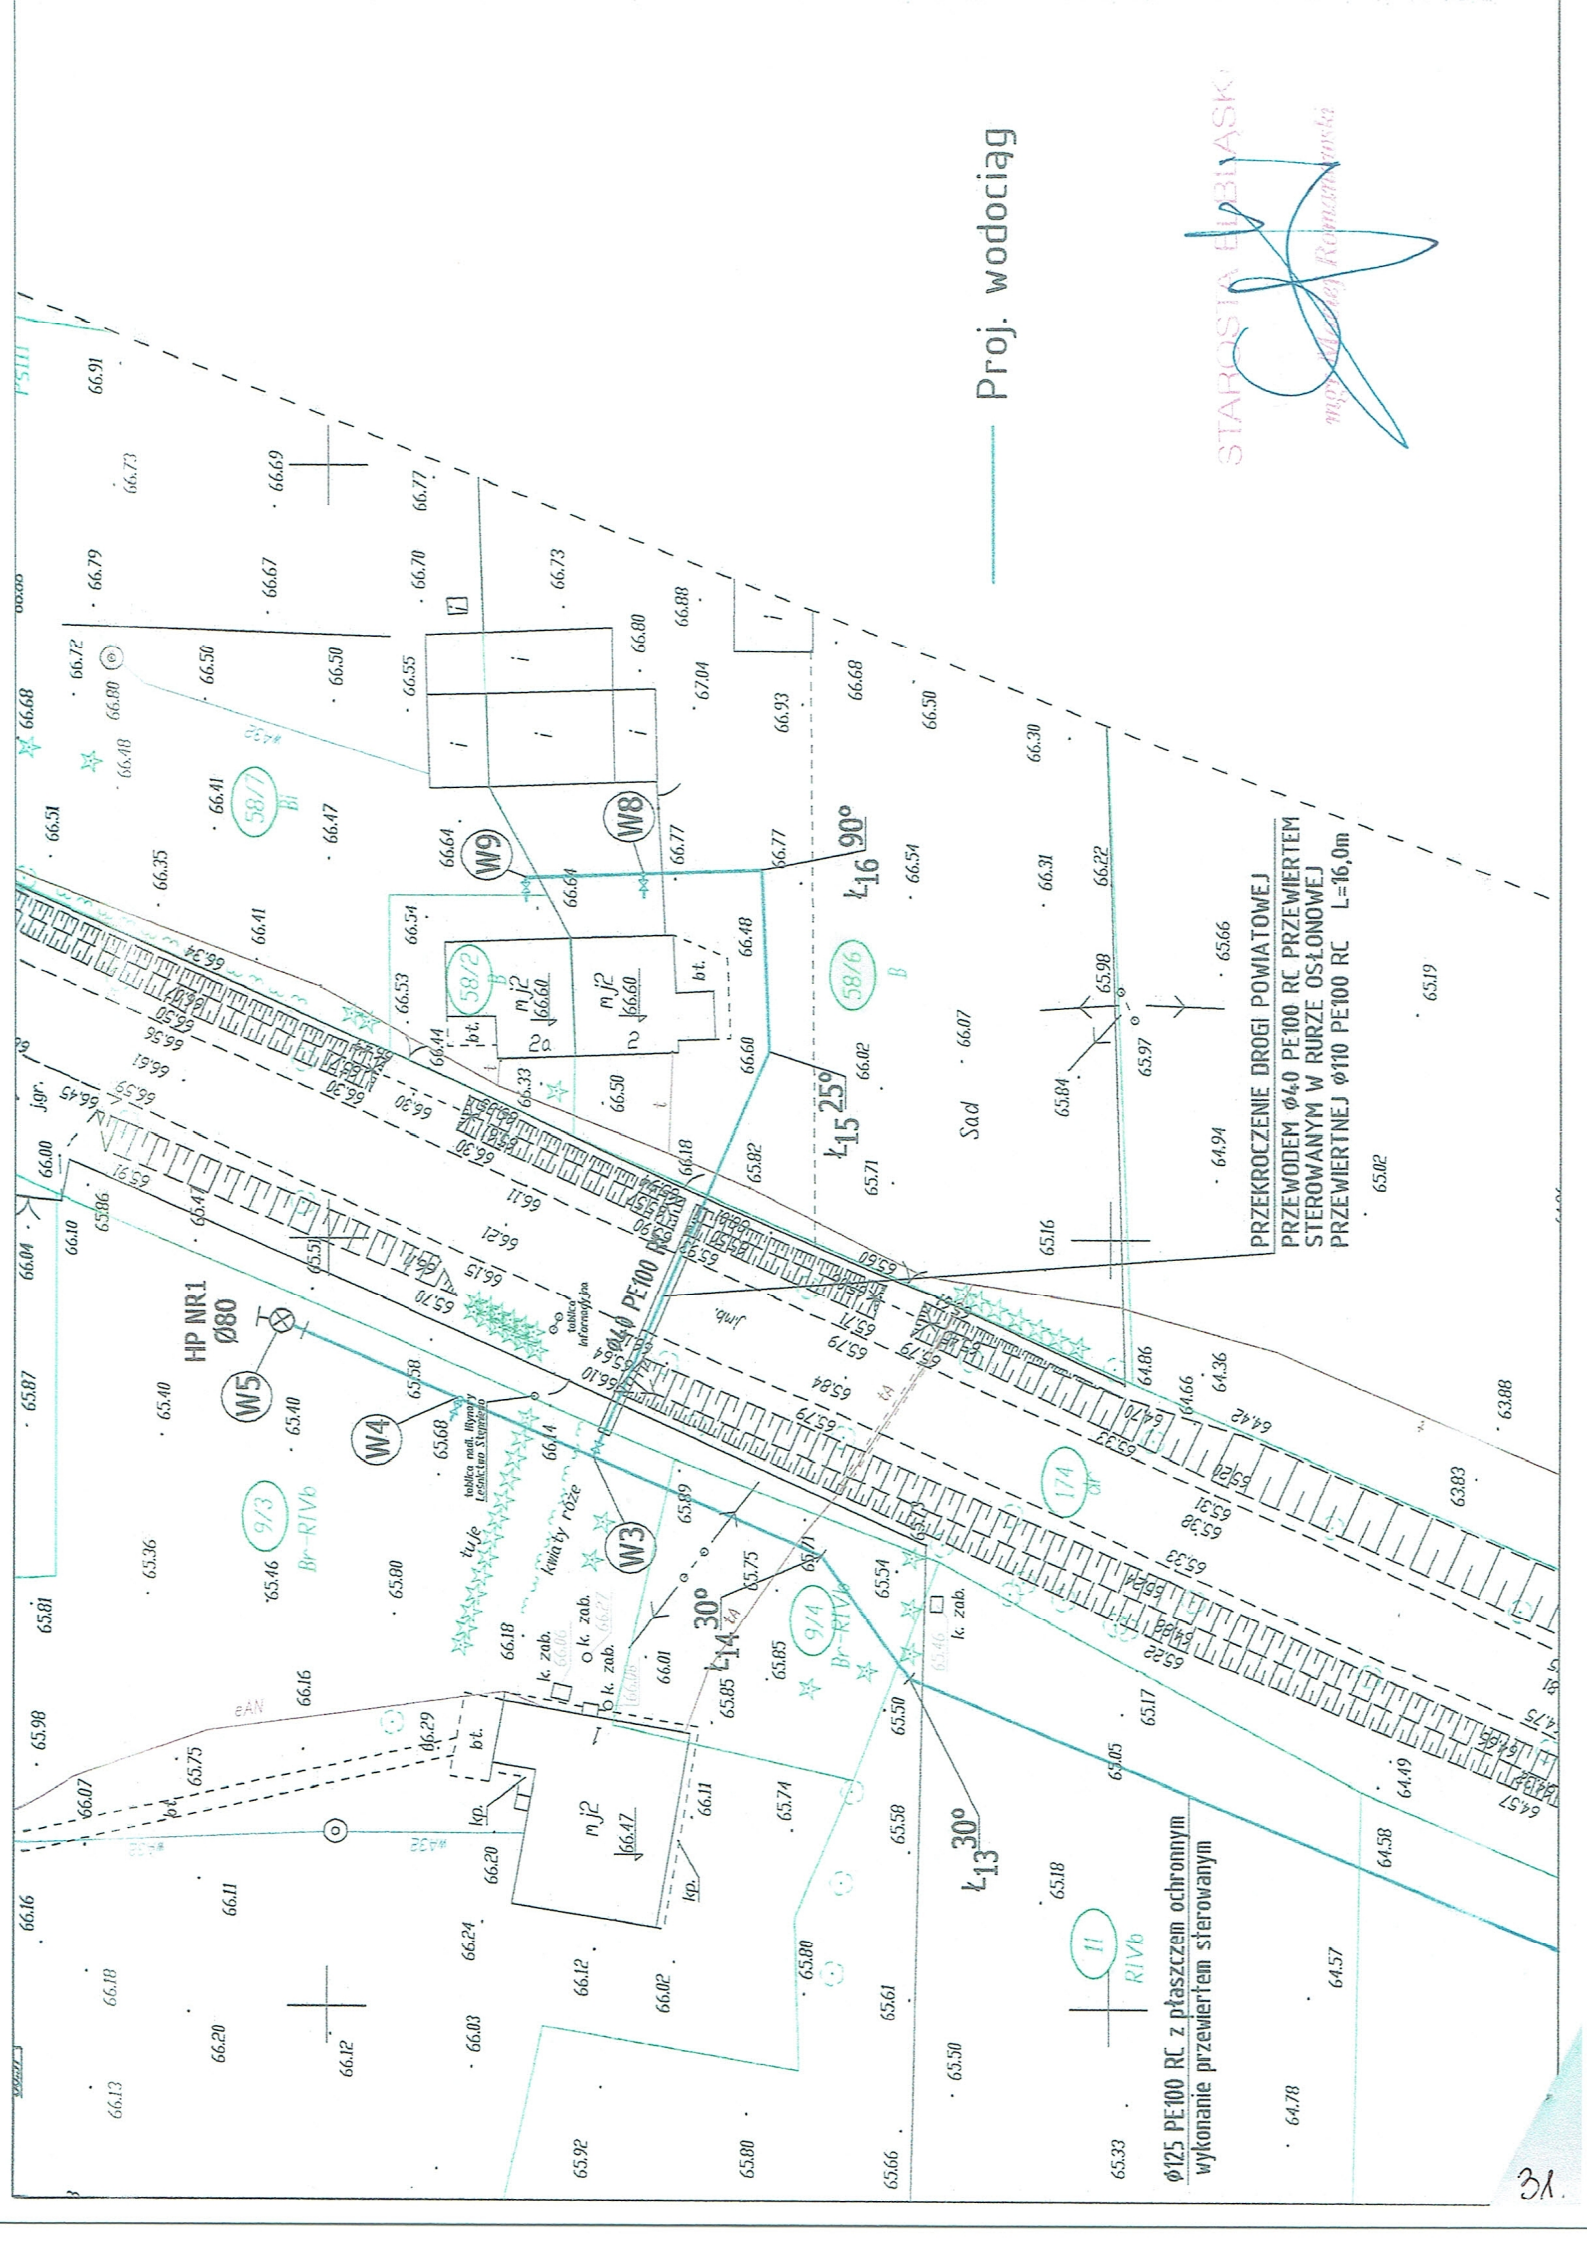

Proj. wodociąg

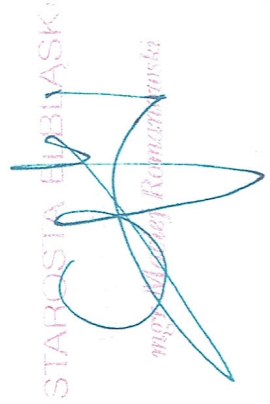

PRZEKROCZENIE DROGI POWATOWEJ
 STEROWANYM W RURZE OSŁONOWEJ
 PRZEMIERNEJ Ø110 PE100 RC L=16.0m

Ø125 PE100 RC z płaszczem ochronnym
 wykonanie przewiertem sterowanym

PRZEDSIĘBIORSTWO USŁUG WODNO-KANALIZACYJNYCH W PASŁĘKU - JEDNOSTKA OPERATORSKA - Sp. z o.o.

ul. Wojska Polskiego 35c
tel/fax: /055/-649-40-62 (63)
Zarejestrowana
pod nr KRS 0000105752
w Sądzie Rejonowym w Olsztynie

14-400 Pasłek
e-mail: firma@puwk.pl
Kapitał zakładowy:
370 500 zł
REGON 170961101

woj. warmińsko-mazurskie
www.puwk.pl
Nr rachunku bankowego:
32102017520000020200706903
NIP 578- 27 - 46 - 620

Dział eksploatacji
sieci i urządzeń wod. - kan.

Pasłek, dnia 01.04.2019 r.

Nasz znak:
L.dz.D / Dte/ 813 /2019

USŁUGI PROJEKTOWE
Danuta Doktor - Rochna
ul. Hetmańska 7/71
82-300 Elbląg

Uzgodnienia nr 012/04/2019

Dotyczy: Uzgodnienia projektu budowlanego – Rozbudowy sieci wodociągowej kol. Łukszty, gmina Pasłek

W odpowiedzi na wniosek z dnia 01.04.2019r. dotyczący wydania uzgodnień projektu j.w. Przedsiębiorstwo Usług Wodno - Kanalizacyjnych w Pasłęku - jednostka operatorska - Sp. z o.o. informuje, że **uzgadnia ww. projekt bez uwag.**

Jednocześnie zobowiązujemy wykonawcę / inwestora do przestrzegania następujących zasad podczas realizacji ww. inwestycji.:

1. Włączenie do czynnej sieci wodociągowej wykonują pracownicy PUW-K po wcześniejszym pisemnym zleceniu od inwestora/wykonawcy;
2. Prace ziemne należy wykonywać z należytą starannością i dokładnością aby nie uszkodzić podziemnej sieci wodociągowej, kanalizacyjnej i infrastruktury towarzyszącej (zasuwy, hydranty, studnie itp.);
3. Zabrania się postoju ciężkich maszyn budowlanych i składowania materiałów bezpośrednio nad siecią wodociągową;
4. Należy powiadomić PUW - K o planowanym terminie odbioru technicznego dokonywanym w niezasypanym wykopie z trzydniowym wyprzedzeniem.
5. W razie jakichkolwiek awarii i uszkodzeń infrastruktury wodociągowej należy bezzwłocznie powiadomić PUW-K.

Kierownik działu el.
sieci i urządzeń wo

Krzysztof Łabuda

Załączniki:

1. Uzgodniony projekt budowlany rozbudowy sieci wodociągowej Kol. Łukszty.

ROZBUDOWA SIĘCI WODOCIĄGOWEJ KOLONIA ŁUKSZTY GM. PASŁĘK

SKALA 1:500

PRZEDSIĘBIORCA
mgr inż. Danuta Doktor-Rochna
ul. Wojska Polskiego 35c

06.03.2019
mgr inż. Danuta Doktor-Rochna
ul. Wojska Polskiego 35c
02-2019r.

Legenda

- Projektowany wodociąg
Ø125 PE100 RC PN10
- 1 ● Otwór geologiczny

POŚWIADCZA SIĘ ZA ZGODNOŚĆ Z ORYGINAŁEM
MAPY DO CELÓW PROJEKTOWYCH GN. 6640.1.93.2019
OPRACOWANEJ W DNIU 11.02.2019r.

[Signature]
podpis projektanta

LEGENDA

nie objęte katalogiem

★ - szpaler drzew iglastych niepomierzonych

○ - żywoplot

PRZEDSIĘBIORSTWO USŁUG
WODNO-KANALIZACYJNYCH W PASŁĘKU
JEDNOSTKA OPERATORSKA SP. Z O.O.
14-400 PASŁĘK, ul. Wojska Polskiego 35c

Uzgodniono projekt *biurołomny*
rozbudowy sieci wod. kol. Łukszty
bez uwag

Na warunkach podanych w piśmie: nr *06/104/2019*
znak: L.dz D / Dte / *313/2019*

Kierownik działu eksploatacji
sieci i urządzeń wod.-kan.
[Signature]
Krzysztof Jawański

USŁUGI PROJEKTOWE mgr inż. Danuta Doktor-Rochna 82-300 Elbląg ul. Hetmańska 7/71 tel. 601-954-260	
INWESTOR: MIASTO i GMINA PASŁĘK PL. ŚW. WOJCIECHA 5 14-400 PASŁĘK	
NAZWA INWESTYCJI PB Rozbudowa sieci wodociągowej Kolonia Łukszty gm. Pasłęk Dz. Nr 182; 41; 180; 29/1; 58/7 29/3; 12; 11; 9/4; 174; 174/1; 186/1 176; 9/3; 58/6; 58/2 Obręb ewidencyjny Łukszty 025	NR RYS. 1 SKALA 1:500 DATA 02*2019r.
PROJEKTOWAŁ: mgr inż. D. DOKTOR-ROCHNA upr. bud. nr 1696/EL/91 w specjalności instalacyjno-inżynieryjnej w zakresie instalacji i sieci wodociągowych	
SPRAWDZIŁ: inż. R. RYNKOWSKI upr. bud. nr 1894/EL/94 w specjalności instalacyjno-inżynieryjnej	

**PROTOKÓŁ Z NARADY KOORDYNACYJNEJ
uzgadniania sytuowania projektowanych sieci uzbrojenia terenu**

Na podstawie art. 28 b i 28c ustawy z dnia 17 maja 1989r. – Prawo geodezyjne i kartograficzne
(Dz.U. z 2017r. poz. 2101 ze zmianami)

mgr inż. Zofia Puzyrowska
GŁÓWNY SPECJALISTA
w Wydziale Geodezji, Kartografii
i Katastru i Nieruchomości

Data narady koordynacyjnej: **11 kwietnia 2019r.**

Miejsce narady koordynacyjnej: **siedziba Starostwa Powiatowego w Elblągu, ul. Saperów 14A, pok.214**

Sposób przeprowadzenia narady: **narada stacjonarna**

Przedmiot narady koordynacyjnej: **sytuowanie projektowanej sieci wodociągowej 125PE**

Położenie obiektu: **gmina Pasłęk, obręb Łukszty,
działka 182, 41, 180, 174/1, 29/1, 29/3, 174, 186/1, 176, 12, 11, 9/4, 9/3, 58/6, 58/7, 58/2**

Wnioskodawca : **USŁUGI PROJEKTOWE mgr inż. Danuta Doktor - Rochna,
ul. Hetmańska 7/71, 82-300 Elbląg**

Wniosek nr z dnia : **05.04.2019**

Numer kancelaryjny sprawy: **GN.6630.1.37.2019;**

Data wpływu: **08.04.2019**

Przewodniczący narady koordynacyjnej: **Zofia Puzyrowska - Główny Specjalista w Wydziale Geodezji
Kartografii Katastru i Nieruchomości**

Uczestnicy narady koordynacyjnej:

L.p.	Instytucja	Imię i nazwisko uczestnika narady	Podpis
1	SP Wydział Architektury i Budownictwa		
2	Zarząd Dróg Powiatowych w Elblągu z siedzibą w Pasłęku	Paczkowski Pręysin	
3	ENERGA OERATOR SA Oddział w Olsztynie	Pich Otko	
4	NETIA S.A.	uzgodniono drogą e-mail	
5	ENERGA Oświetlenie Sp. z o.o. Rejon Usług Oświetleniowych Młynary	Masur Stotynia	
6	ORANGE Polska SA Dostarczanie i Serwis Usług Dział Ewidencji i Zarządzania Danymi o Infrastrukturze 6 - Olsztyn,	uzgodniono drogą e-mail	
7	Przedsiębiorstwo Usług Wodno-Kanalizacyjnych w Pasłęku Jednostka Operatorska		
8	Miasto i Gmina Pasłęk		
9.	Sieć Szerokopasmowa Polski Wschodniej-województwa warmińsko-mazurskiego (Ośrodek Eksploatacji i Zarządzania Miejską Siecią Komputerową OLMAN Olsztyn)	uzgodniono drogą e-mail	

Mimo zawiadomienia nie stawili się:

1. Przedsiębiorstwo Usług Wodno-Kanalizacyjnych - dotychczasowo uzgodniono
2. Miasto i Gmina Pasłęk - dotychczasowo decyzję

Stanowisko uczestników narady:

- Obiekty budowlane wymagające pozwolenia na budowę oraz obiekty, o których mowa w art. 29 ust. 1 pkt 20, ustawy prawo budowlane (tekst jednolity: Dz. U. 2017 poz.1332 ze zmianami) podlegają geodezyjnemu wyznaczeniu w terenie, a po ich wybudowaniu - geodezyjnej inwentaryzacji powykonawczej, obejmującej położenie ich na gruncie.
- Geodezyjne pomiary powykonawcze sieci układanej w wykopach otwartych wykonać bezwzględnie przed ich zasypaniem. Pomiarowi podlegają również inne sieci uzbrojenia terenu znajdujące się w odkrywcę.
- Przed wejściem w teren należy uzyskać zgodę właścicieli gruntów na ułożenie przewodów uzbrojenia podziemnego na ich nieruchomościach.
- Projekt budowlany wymaga uzgodnienia przez jednostkę branżową, której sieć dotyczy.
- Rozpoczęcie robót budowlano – montażowych należy zgłosić 7 dni przed terminem wg właściwości do instytucji branżowych – gestorów sieci.
- W rejonie występowania sieci uzbrojenia terenu i urządzeń z nimi związanych prace wykonywać systemem ręcznym/ bez użycia sprzętu zmechanizowanego/.
- Przy wykonywaniu robót zachować warunki bezpieczeństwa a napotkane sieci i urządzenia z nimi związane traktować jako czynne.
- Szczegółowe przebiegi tras sieci uzbrojenia podziemnego w terenie należy uzyskać na podstawie przekopów kontrolnych.
- Kolizje rozwiązywać w oparciu o obowiązujące przepisy i normy a przed zasypaniem zgłosić do sprawdzenia technicznego wg właściwości do instytucji branżowych – gestorów sieci uzbrojenia terenu.
- Koszty związane z uszkodzeniem istniejących sieci, powstałych w trakcie prowadzenia robót ponosi inwestor lub wykonawca prac.
- Należy stosować się do uwag zawartych w uzgodnieniach branżowych i z innymi właścicielami sieci uzbrojenia.

1. SP Wydział Architektury i Budownictwa

2. Zarząd Dróg Powiatowych w Elblągu z siedziba w Pasłęku
Decyzja nr DM.403.1.13.2019.KW z 26.03.2019

3. ORANGE Polska SA Dostarczanie i Serwis Usług Dział Ewidencji i Zarządzania
Danymi o Infrastrukturze 6 – Olsztyn

uzgodniono drogą e-mail (w/g załącznika nr 1) (Pufi)

4. ENERGA OPERATOR SA Oddział w Olsztynie

5. ENERGA Oświetlenie Sp. z o.o. Rejon Usług Oświetleniowych Młynary

6. NETIA S.A.

7. Przedsiębiorstwo Usług Wodno-Kanalizacyjnych w Pasłęku Jednostka Operatorska
Uzgodnienie nr 012/04/2019 z 01.04.2019

8. Burmistrz Pasłęka

Decyzja nr BGK.7236.24.2019.KP-4 z 22.03.2019

9. Sieć Szerokopasmowa Polski Wschodniej-województwa warmińsko-mazurskiego
(Ośrodek Eksploatacji i Zarządzania Miejską Siecią Komputerową OLMAN Olsztyn)

uzgodniono drogą e-mail (bez uwag) (Pufi)

9. Starosta Elbląski

Uzgodnienie nr GN.6852.1.2.2019.ML z 31.03.2019

skierunek w
do protokołu
z uławy koordynacyjnej

GN.6630.1.37.2019 gmina Pasłęk, obręb Łukszty, działka 182, 41, 180, 174/1, 29/1, 29/3, 174, 186/1, 176, 12, 11, 9/4, 9/3, 58/6, 58/7, 58/2 - sytuowanie projektowanej sieci wodociągowej 125PE:


Opiniujemy projekt na następujących warunkach:

- w miejscach zbliżeń i skrzyżowań z istniejącymi urządzeniami Orange Polska zachować normatywne odległości zgodnie z obowiązującym Rozporządzeniem Ministra Infrastruktury D.U nr 219 z 2005 poz. 1854 oraz normą zakładową ZN-15/OPL-004
- w miejscach skrzyżowań i zbliżeń z urządzeniami telekomunikacyjnymi prace prowadzić ręcznie z zachowaniem szczególnej ostrożności zgodnie z obowiązującymi normami i przepisami techniczno-budowlanymi pod nadzorem właścicielskim przedstawiciela OPL.
- w przypadku braku możliwości zachowania normatywnych odległości od istniejących urządzeń telekomunikacyjnych (wielootworowej kanalizacji kablowej) należy wystąpić o warunki techniczne do Orange Polska Dział Zarządzania Zasobami Infrastruktury i Obsługi Klienta w Olsztynie (10-004 Olsztyn, ul. Pieniężnego 21a, e-mail: ZZSS.Narady.Koordynacyjne.Polnoc@orange.com)
- przed planowanym rozpoczęciem robót należy wystąpić z wnioskiem o realizację nadzoru właścicielskiego wg zasad pracy na infrastrukturze OPL podanych na stronie internetowej www.orange.pl/wniosek nadzor
- każde wejście na infrastrukturę własności OPL bez złożonego wniosku o nadzór właścicielski, będzie traktowane jako nielegalne i zgłaszane do organów ścigania oraz Państwowego Inspektora Nadzoru Budowlanego z wszelkimi tego konsekwencjami.

W przypadku nie zastosowania się do w/w uwag całość kosztów związanych z usunięciem ewentualnych awarii oraz zabezpieczeniem istniejących urządzeń telekomunikacyjnych poniesie Inwestor (Wykonawca);



Jacek Zieliński, Starszy Specjalista ds. Zasobów Infrastruktury
Zarządzanie Zasobami Sieci i IT, Dział Zarządzania Zasobami Infrastruktury i Obsługi Klienta w Olsztynie
Tel.: +48 89 525 16 53, Kom.: +48 519 127 353
Orange Polska, Aleja Marszałka Józefa Piłsudskiego 63a, 10-449 Olsztyn
www.orange.pl

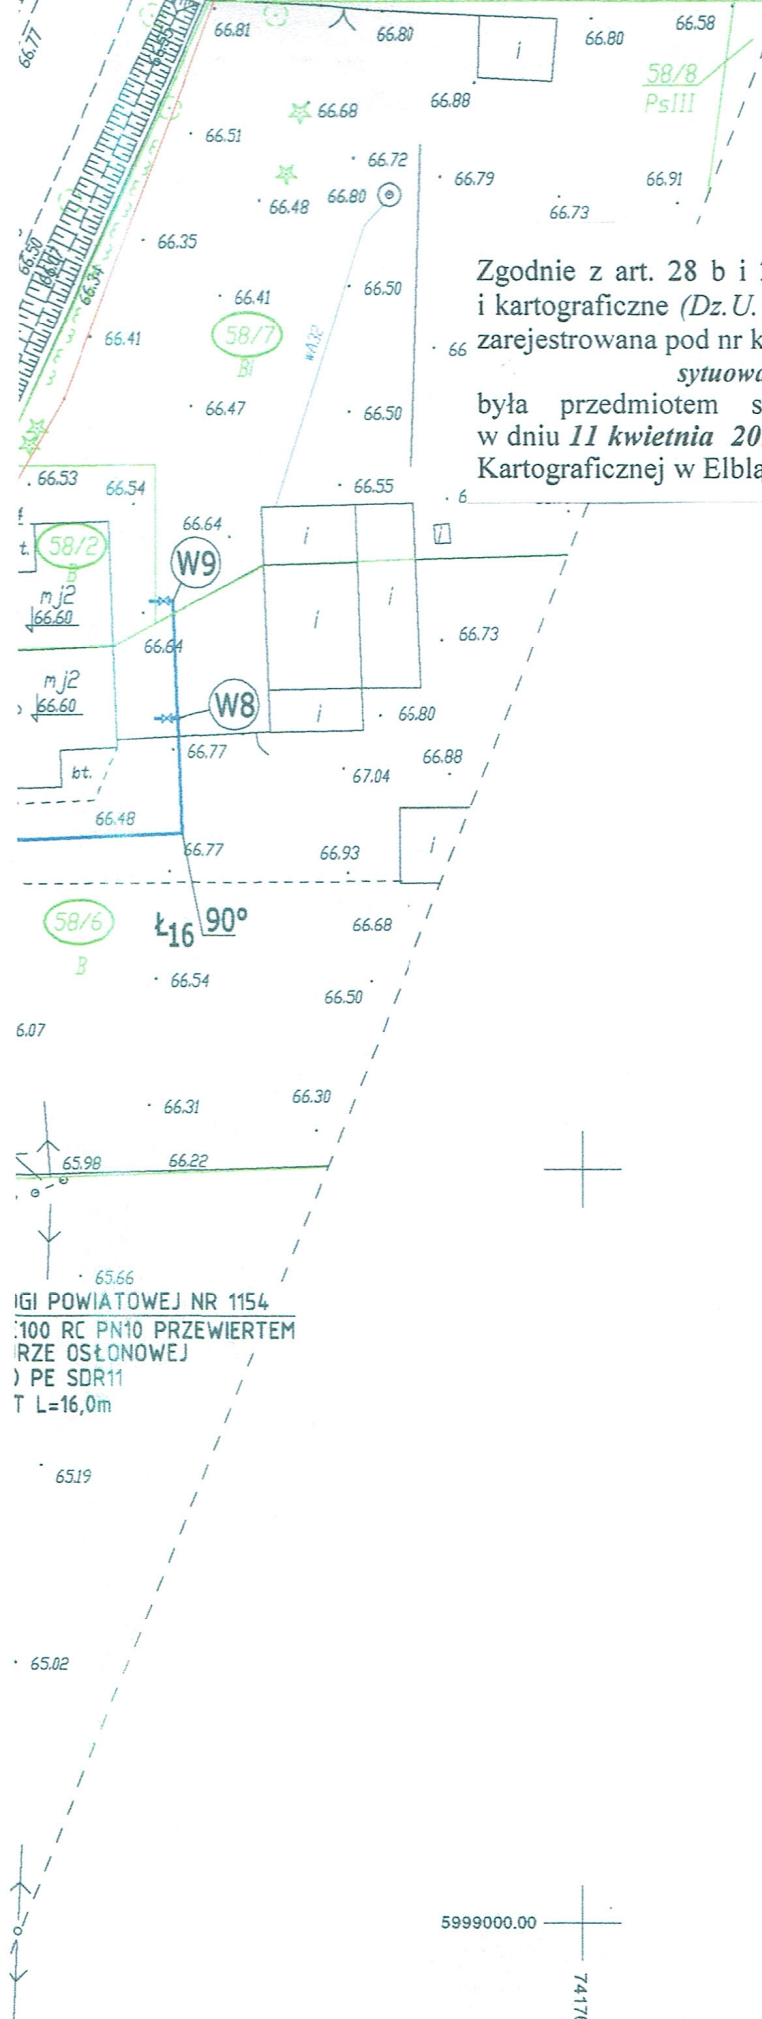

STAROSTA ELBLASKI

Zgodnie z art. 28 b i 28c ustawy z dnia 17 maja 1989r. Prawo geodezyjne i kartograficzne (Dz.U. z 2017r. poz. 2101 ze zmianami) niniejsza dokumentacja zarejestrowana pod nr kancelaryjnym GN.6630.1.37.2019, dotycząca:

sytuowanie projektowanej sieci wodociągowej 125PE

była przedmiotem stacjonarnej narady koordynacyjnej, przeprowadzonej w dniu **11 kwietnia 2019r.** w Powiatowym Ośrodku Dokumentacji Geodezyjnej i Kartograficznej w Elblągu, ul. Saperów 14A pok.214

mgr inż. Zofia Puzyręwska

GŁÓWNY SPECJALISTA
w Wydziale Geodezji, Kartografii,
Katastru i Nieruchomości

RZECZOZNAWCA

mgr inż. *Witold Garbaczewicz*

06.03.2019
Zgodnie z projektem i z załącznikami
nie ma uwag
[Signature]

Legenda

- Projektowany wodociąg $\phi 125$ PE100 RC PN10
- 5 Otwór geologiczny

POŚWIADCZA SIĘ ZA ZGODNOŚĆ Z ORYGINAŁEM
MAPY DO CELÓW PROJEKTOWYCH GN. 6640.1.93.2019
OPRACOWANEJ W DNIU 11.02.2019r.

[Signature]
podpis projektanta

USŁUGI PROJEKTOWE mgr inż. Danuta Doktor-Rochna 82-300 Elbląg ul. Hetmańska 7/71 tel. 601-954-260	
INWESTOR: MIASTO i GMINA PASŁĘK PL. ŚW. WOJCIECHA 5 14-400 PASŁĘK	
NAZWA INWESTYCJI PB Rozbudowa sieci wodociągowej Kolonia Łukszty gm. Pasłęk Dz. Nr 182; 41; 180; 29/1; 58/7 29/3; 12; 11; 9/4; 174; 174/1; 186/1 176; 9/3; 58/6; 58/2 Obręb ewidencyjny Łukszty 025	NR RYS. 3 SKALA 1:500 DATA 02*2019r.
PROJEKTOWAŁ: mgr inż. D. DOKTOR-ROCHNA upr. bud. nr 1696/EL/91 w specjalności instalacyjno-inżynierskiej w zakresie instalacji i sieci wodociągowych	
SPRAWDZIŁ: inż. R. RYMKOWSKI upr. bud. nr 1894/EL/94 w specjalności instalacyjno-inżynierskiej	

Łączy ark. nr 2